


平面図 S=1/2,000 u:m

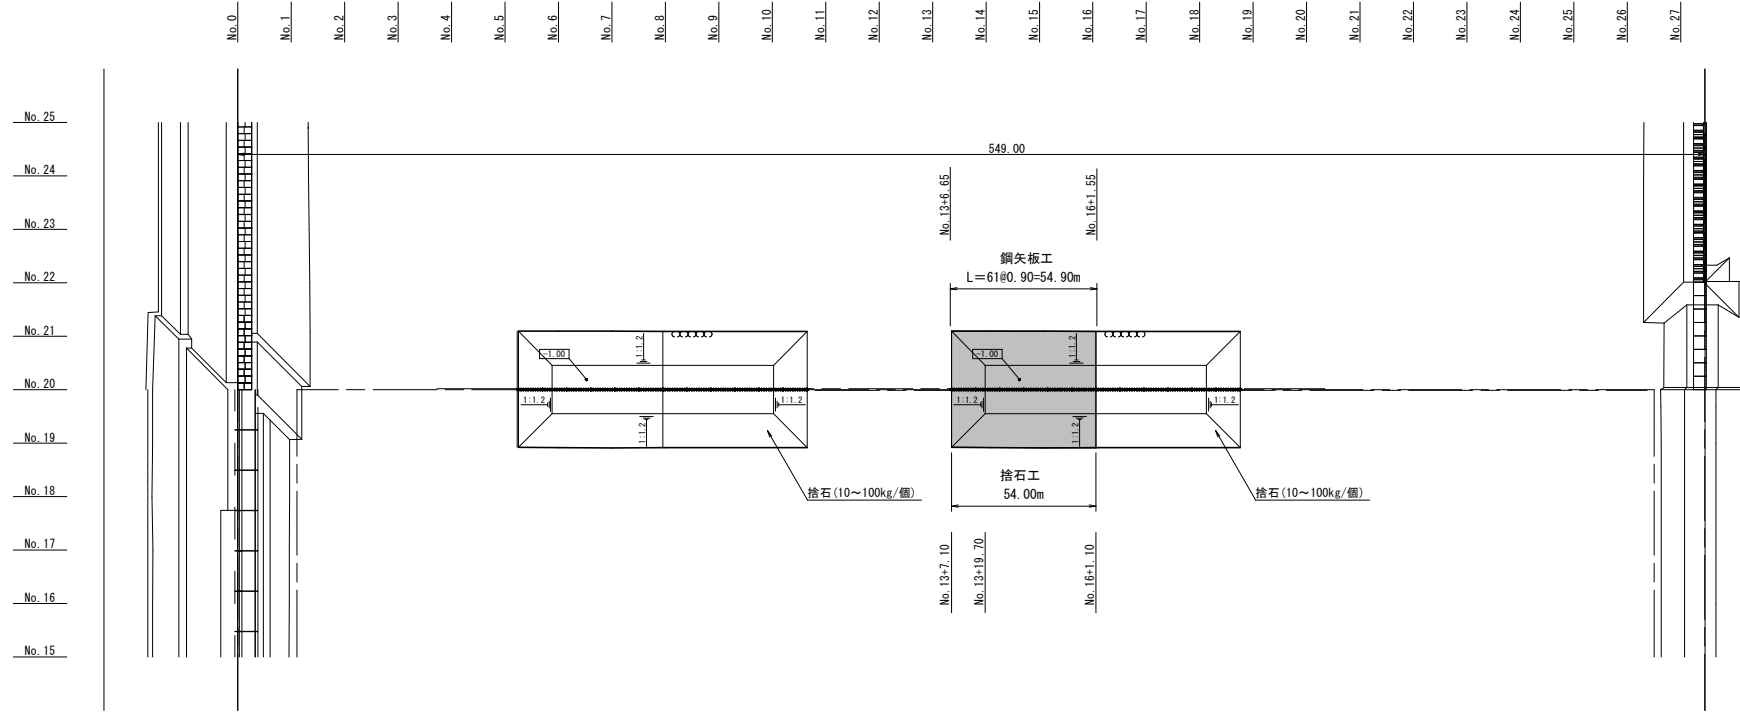

竣工図

事業名	管瀬東地区処分場整備事業		
工事名	廃棄物管瀬東(中仕切)護岸工事(4-3)		
図面名	平面図		
縮尺	1/2,000	図面番号	10葉之内2
設計年月	令和4年4月		
北九州市港湾空港局			