
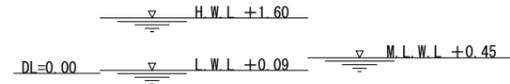




標準断面図

S = 1 / 200 u : m



載荷盛土断面図 (No. 8)

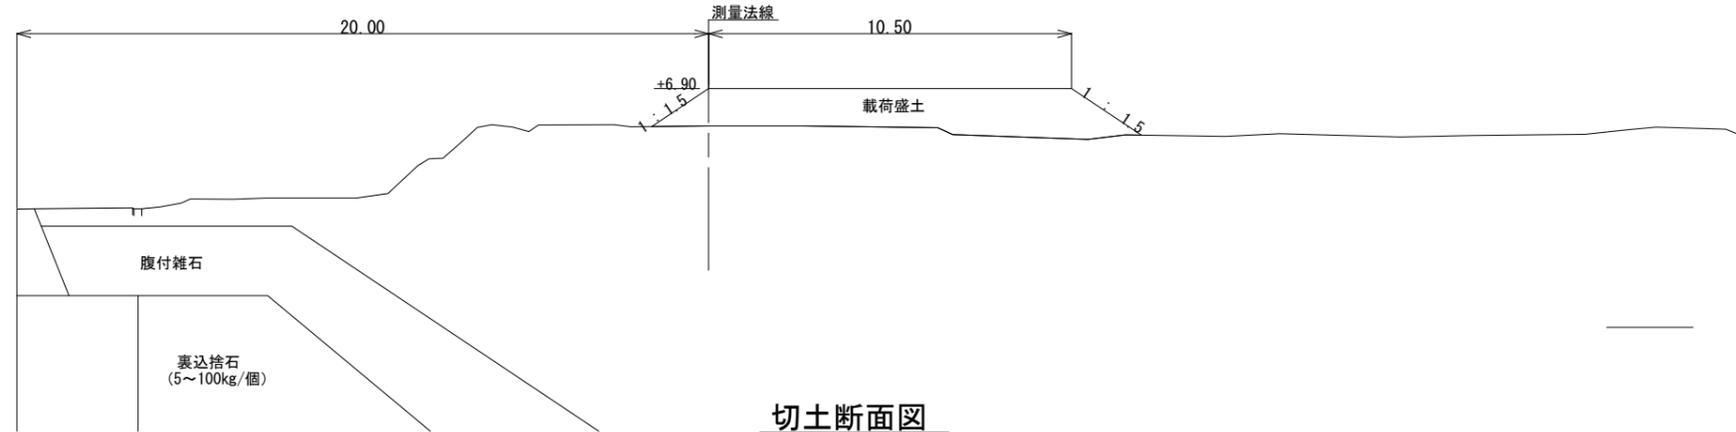

切土断面図 (No. 8)

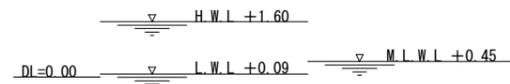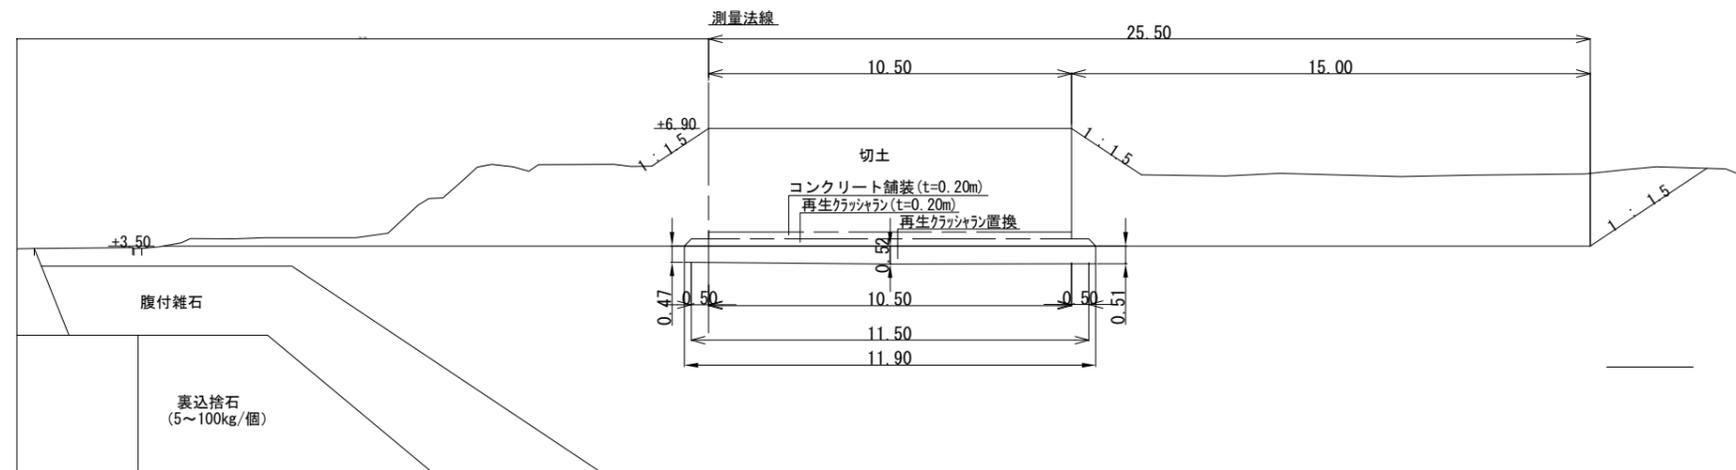

ケーソンヤード断面図 (No. 8)

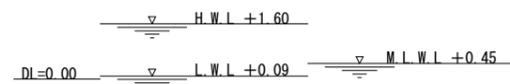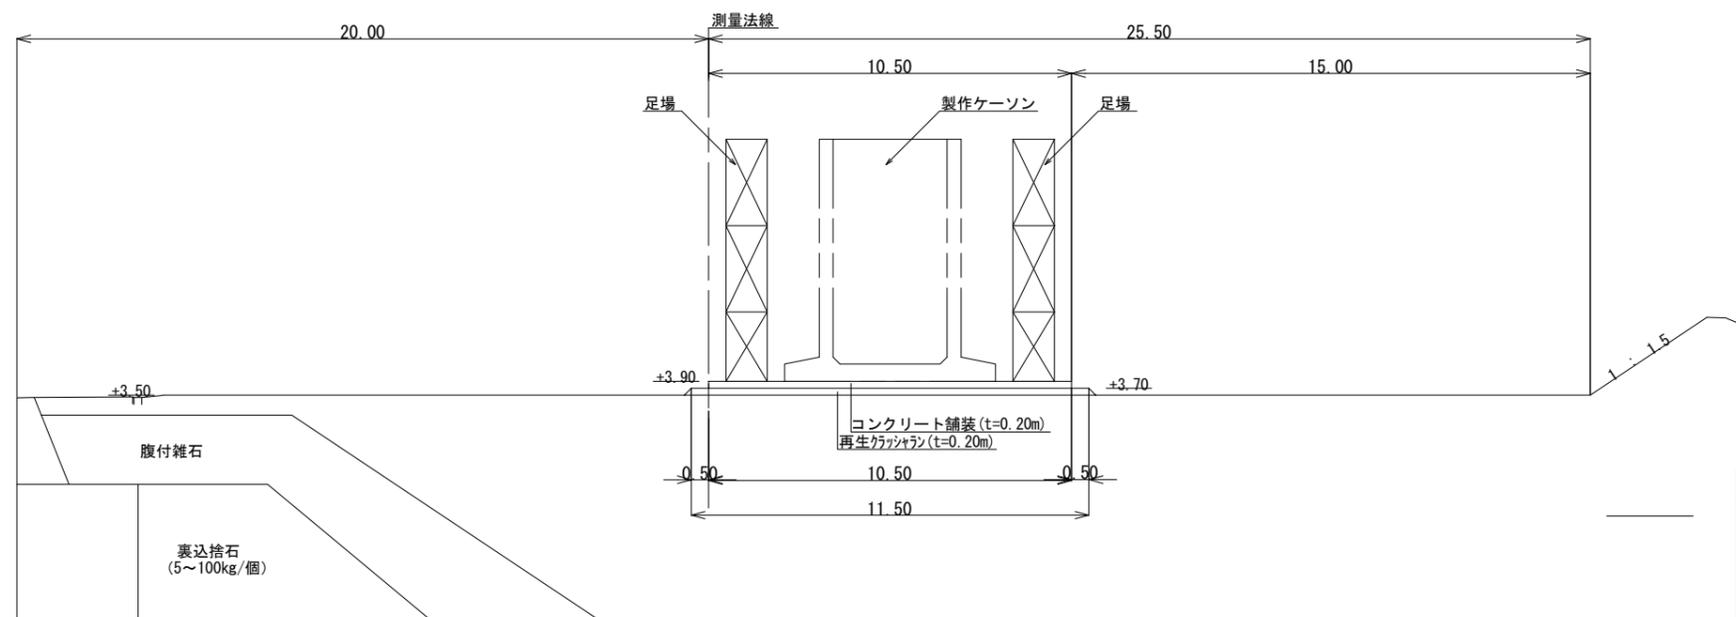

竣工図

事業名	響灘東地区処分場整備事業		
工事名	廃棄物響灘東護岸ヤード整備工事(4)		
図面名	標準断面図		
縮尺	S=1/200	図面番号	10 葉之内 3
設計年月日	令和 4 年 8 月		
北九州市港湾空港局			