
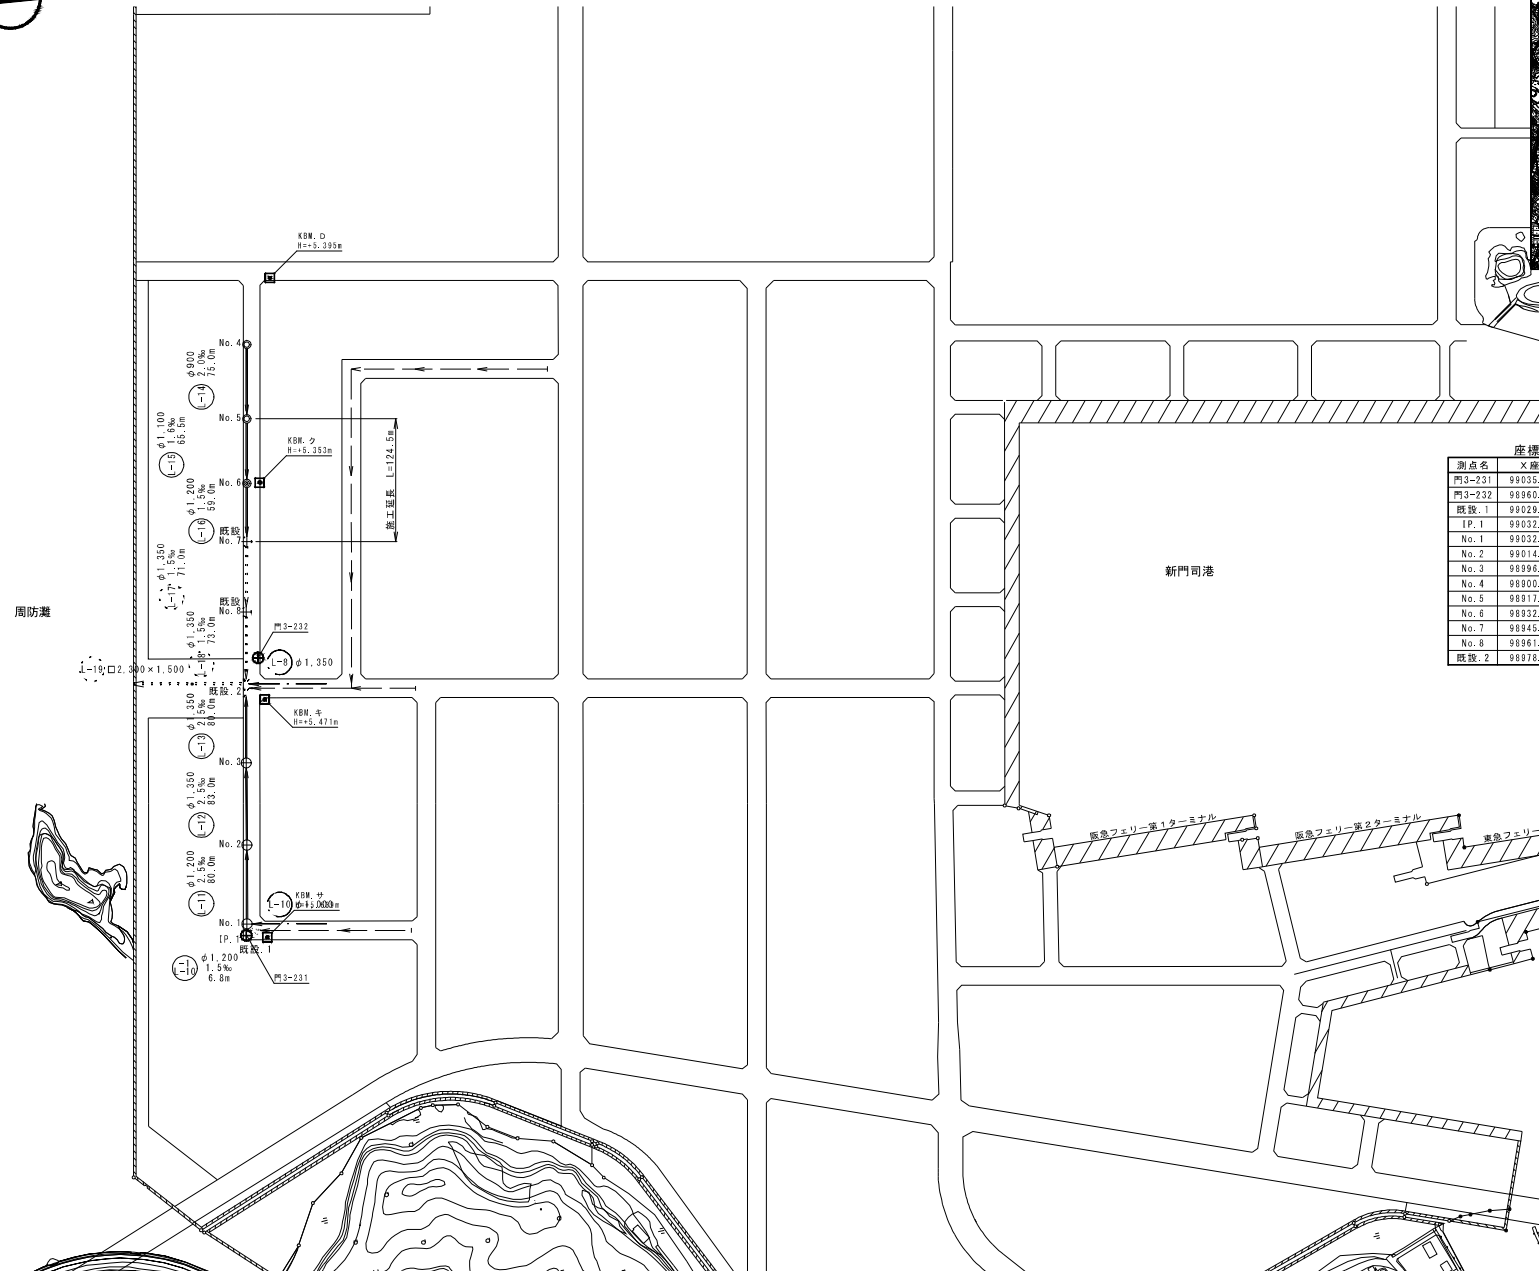


系 統 図 s=1/2,500

位置図

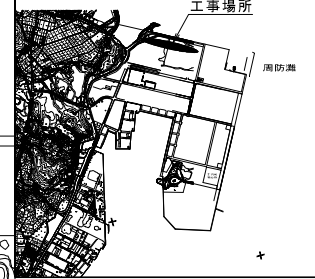

座標一覧表

| 測点名 | X座標 | Y座標 |
|--------|-----------|----------|
| No. 3 | 98996.199 | -806.907 |
| No. 4 | 98900.483 | -194.367 |
| No. 5 | 98917.333 | -267.450 |
| No. 6 | 98932.050 | -331.275 |
| No. 7 | 98945.305 | -388.767 |
| No. 8 | 98961.841 | -457.814 |
| 既設. 2 | 98978.262 | -528.943 |

水準


凡 例

| | | |
|------------------------|---------|---|
| 汚水マンホール (口径100) | 汚水 3号 | ① |

竣工図

| | | | |
|-----------|-------------------|------|--------|
| 事業名 | 新門司埋立地造成事業 | | |
| 工事名 | 新門司北地区雨水管渠築造工事(4) | | |
| 図面名 | 系 統 図 | | |
| 縮 尺 | 1/2,500 | 図番番号 | 1 / 11 |
| 設計年月日 | 令和 4 年 9 月 | | |
| 北九州市港湾空港局 | | | |