
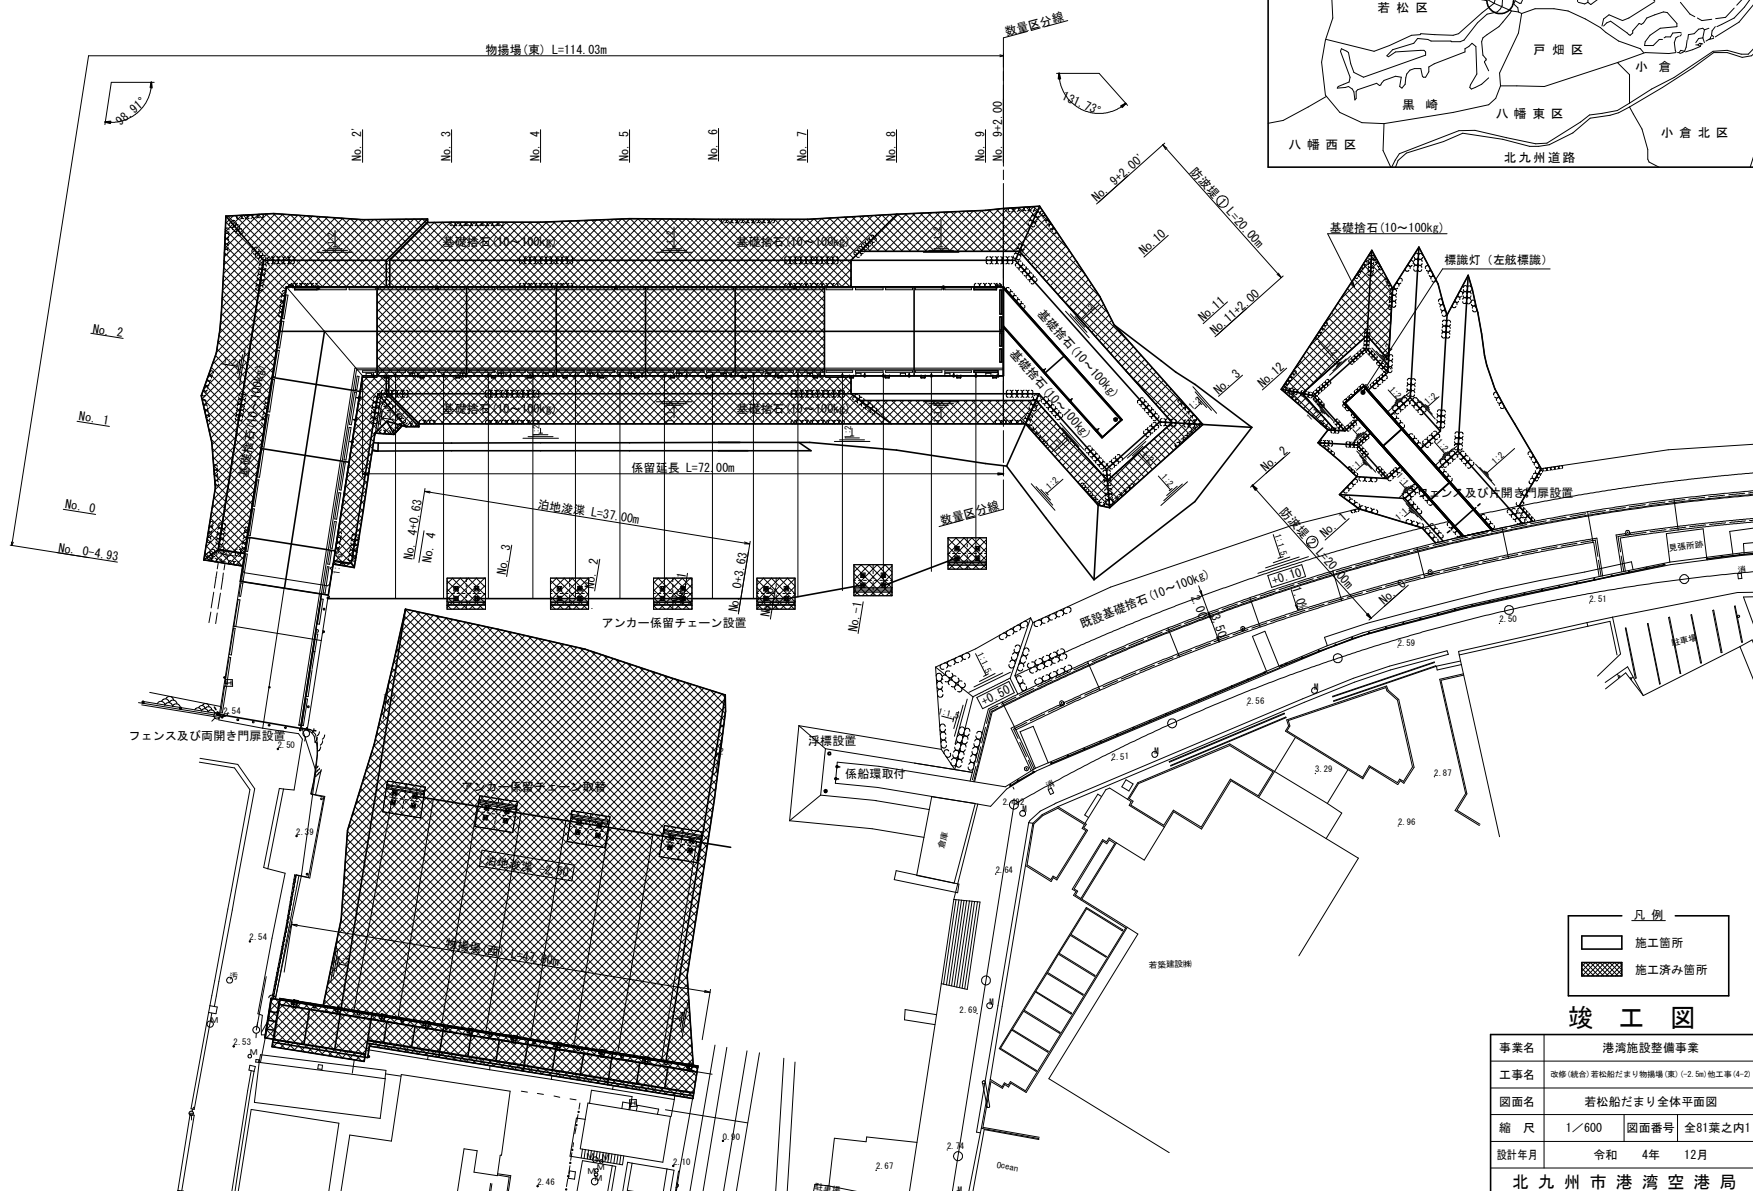


若松船だまり全体平面図

S=1/600 u:m

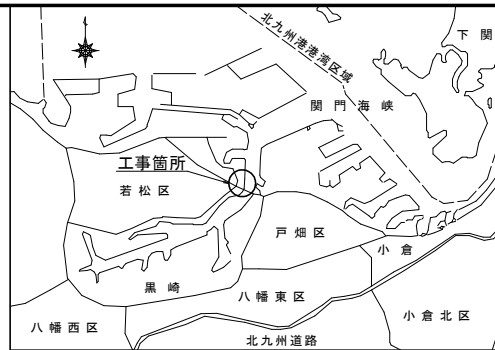

- 凡例
- 施工箇所
 - ▨ 施工済み箇所

竣工図

事業名	港湾施設整備事業		
工事名	改修(被倉)若松船だまり物揚場(東)(-2.5m)他工事(4-2)		
図面名	若松船だまり全体平面図		
縮尺	1/600	図面番号	全81業之内1
設計年月	令和4年12月		
北九州市港湾空港局			