


# 物揚場(東)標準断面図(1)

[ 基部側 ]

S=1/200 u:m

( No. 1 )

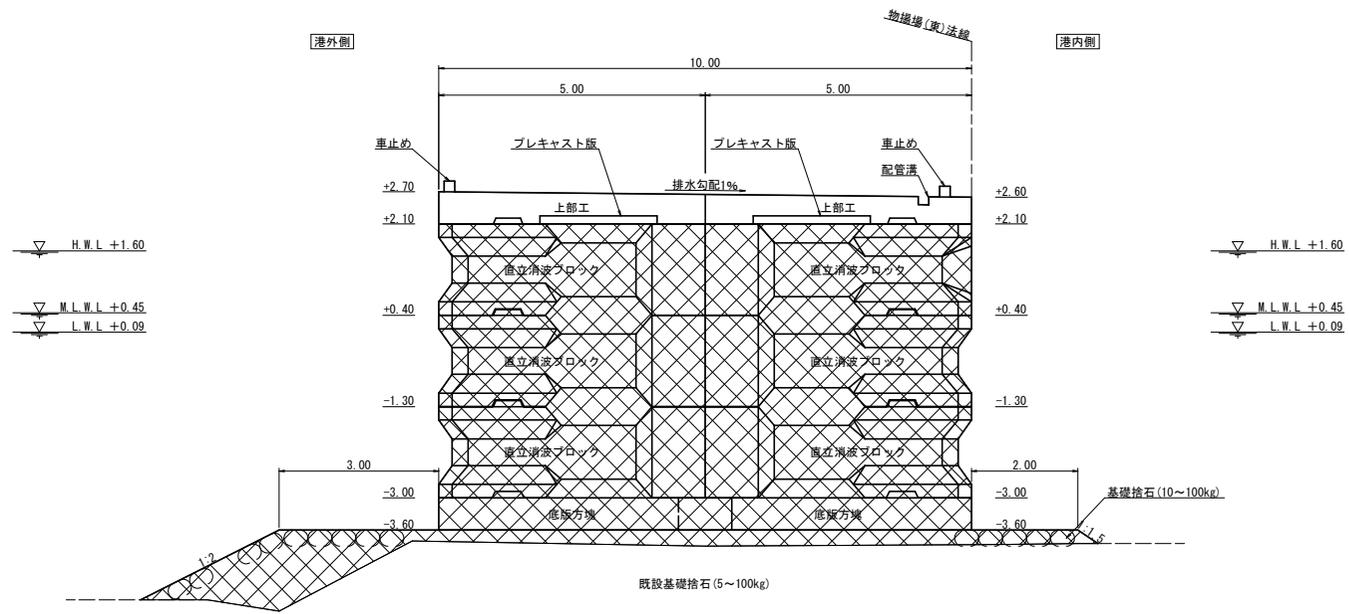

## 竣工図

凡例	
	施工箇所
	施工済み箇所

事業名	港湾施設整備事業		
工事名	改修(統合)若松船だまり物揚場(東)(-2.5m)施工(4-2)		
図面名	物揚場(東)標準断面図(1)		
縮尺	1/200	図面番号	全81葉之内4
設計年月	令和 4年 12月		
北九州市港湾空港局			