


標準断面図 S=1/200 u.m

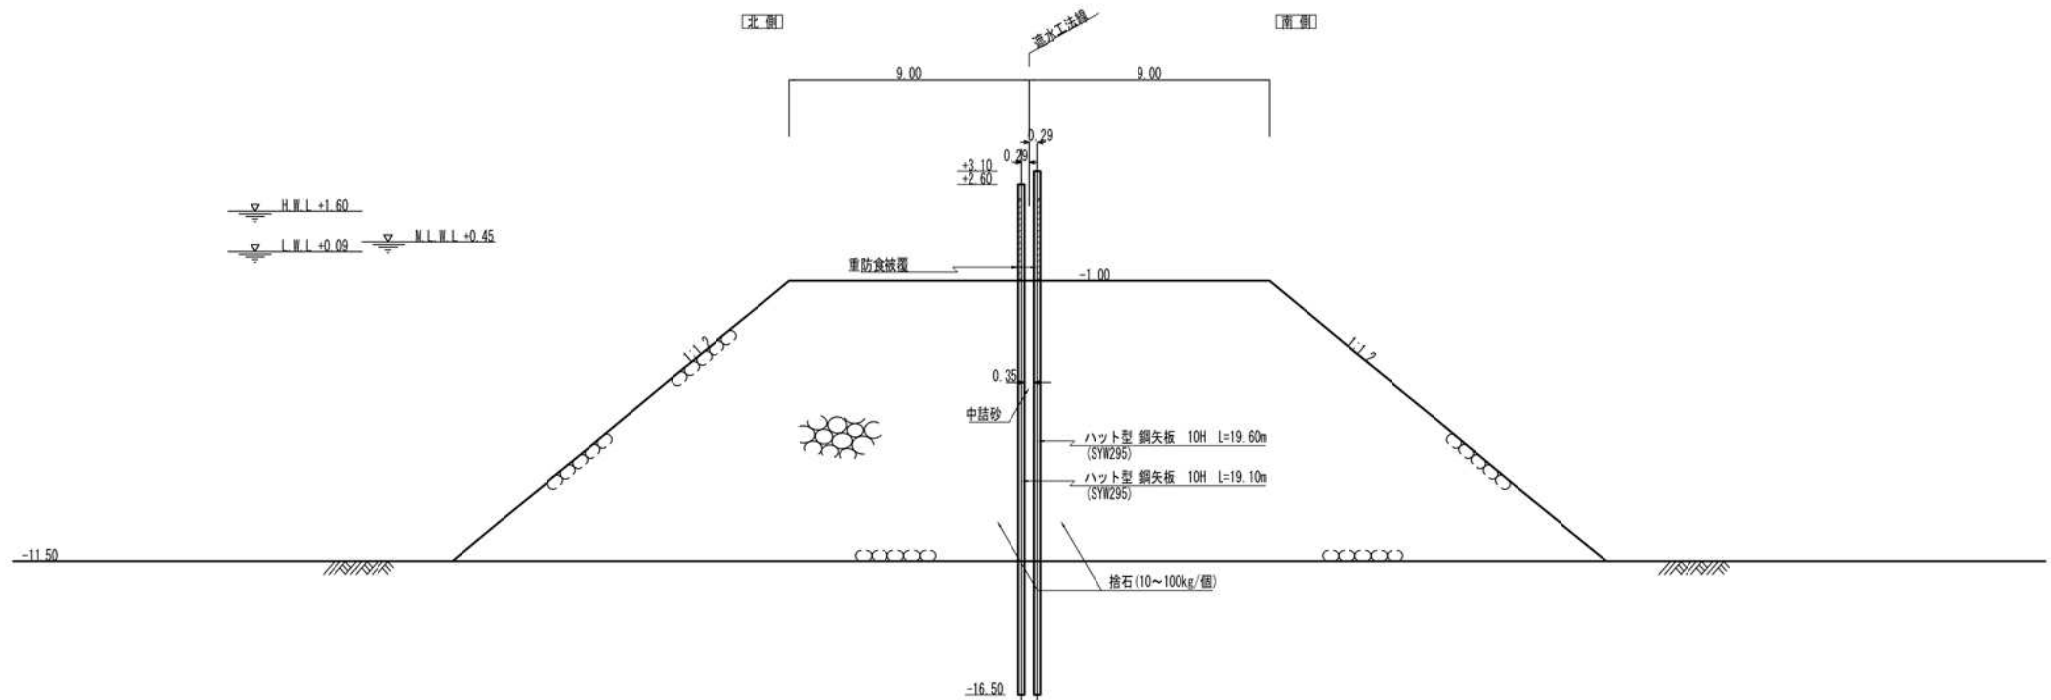

竣工図

事業名	響灘東地区処分場整備事業		
工事名	廃棄物暫置場(中仕切)護岸工事(4-7)		
図面名	標準断面図		
縮尺	1/200	図面番号	12葉之内3
設計年月	令和4年12月		
北九州市港湾空港局			