


平面图 S=1/600 u:m

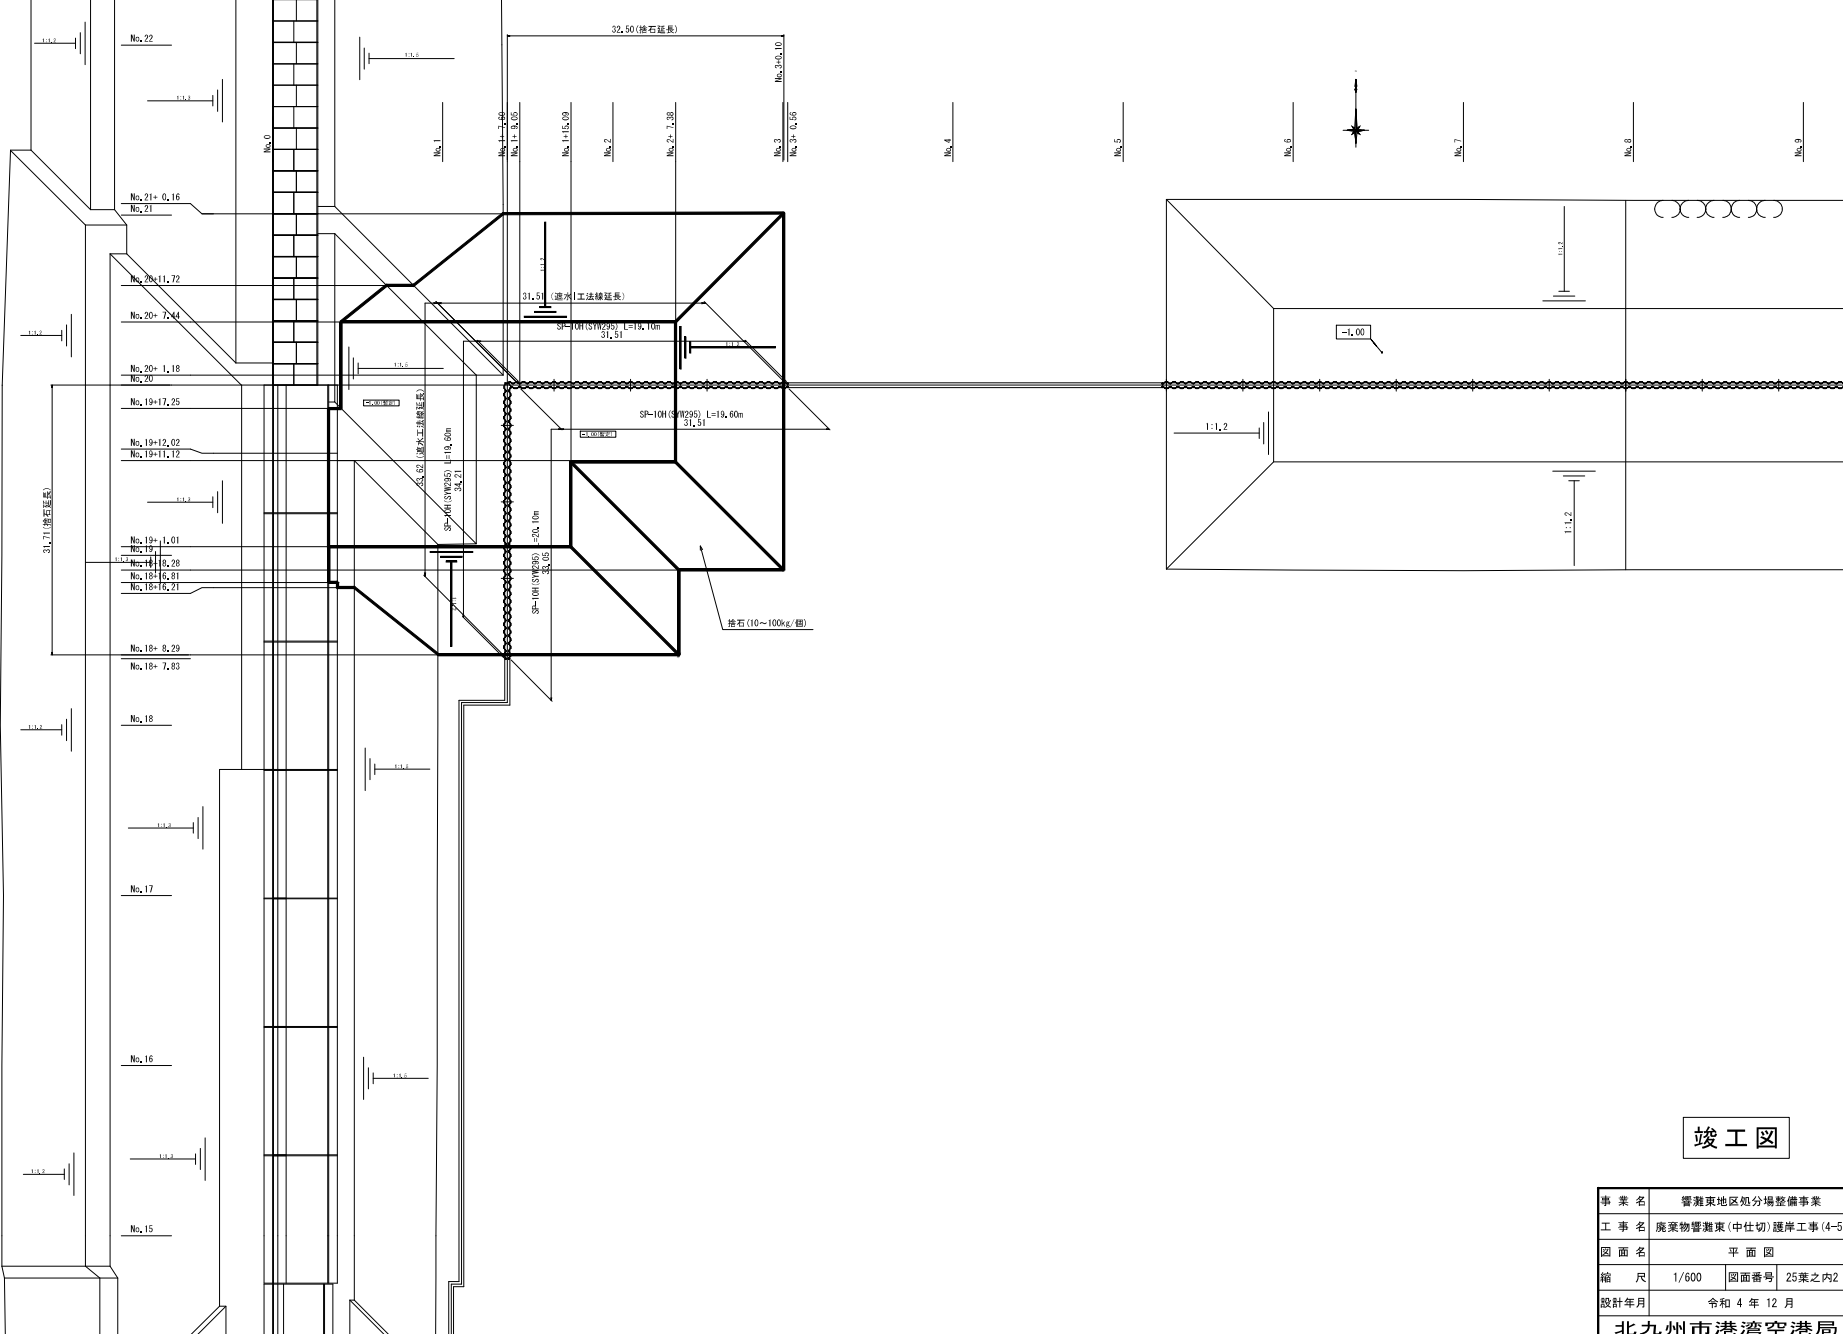

竣工図

事業名	響灘東地区処分場整備事業		
工事名	廃棄物響灘東(中仕切)護岸工事(4-5)		
図面名	平面图		
縮尺	1/600	図面番号	25葉之内2
設計年月	令和4年12月		
北九州市港湾空港局			