


標準断面図 S=1/400 u:m

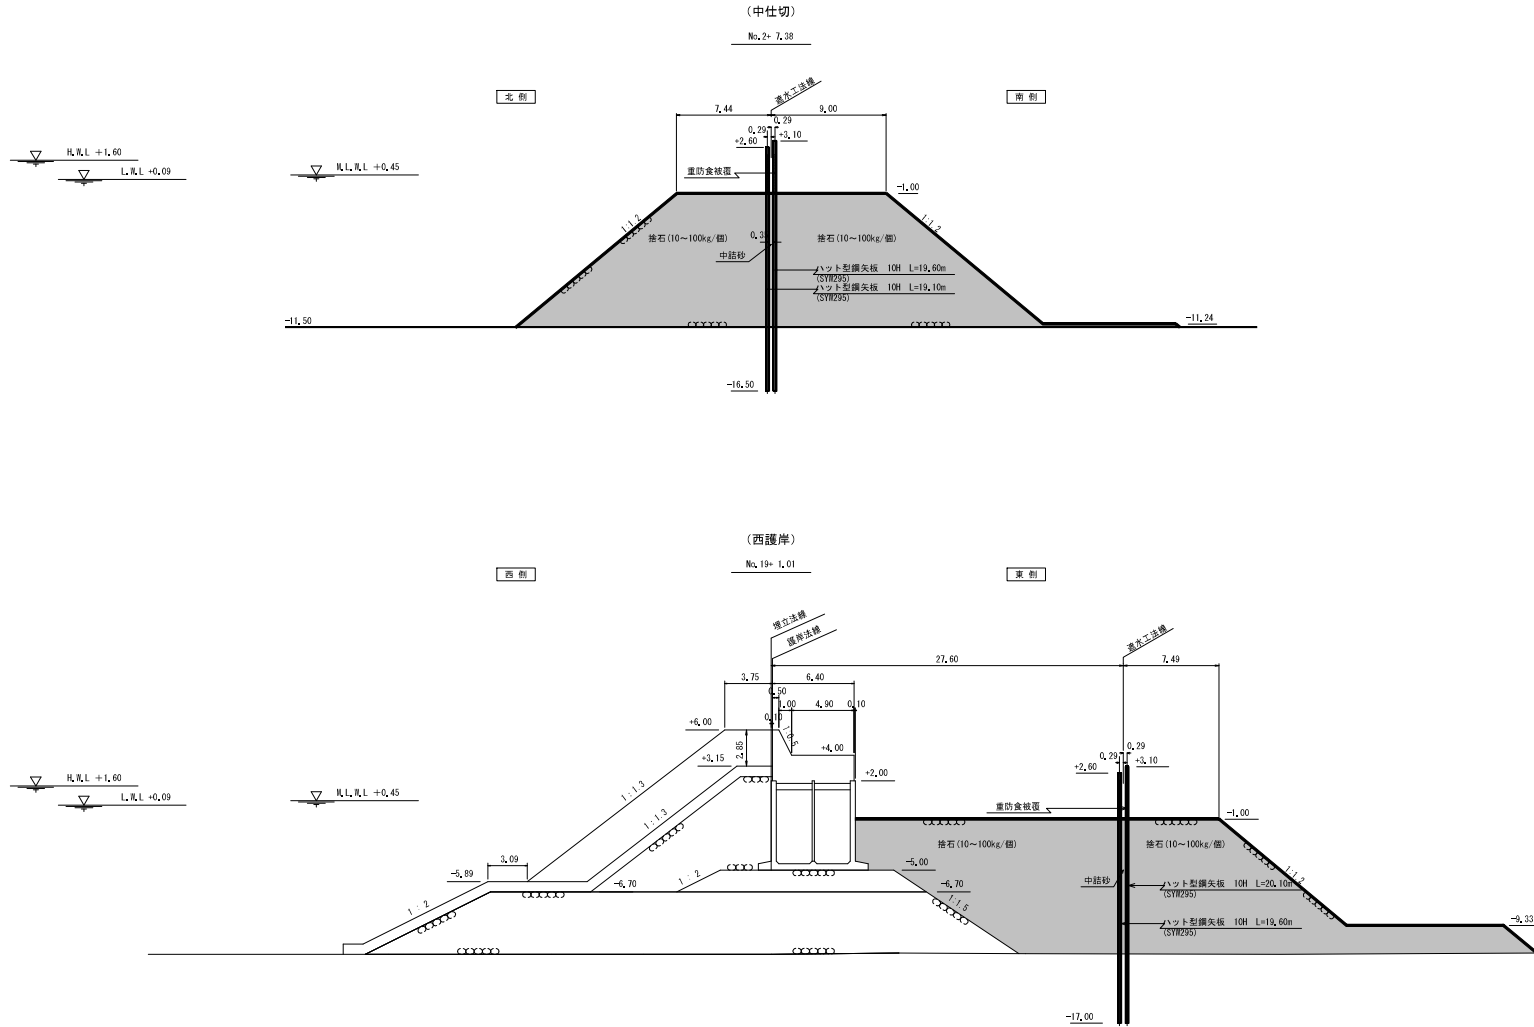

竣工図

事業名	響灘東地区処分場整備事業		
工事名	廃棄物管理棟(中仕切)護岸工事(4-5)		
図面名	標準断面図		
縮尺	S=1/400	図面番号	25葉之内3
設計年月	令和4年12月		
北九州市港湾空港局			