


# 平面図 $S=1/2,000$ u:m

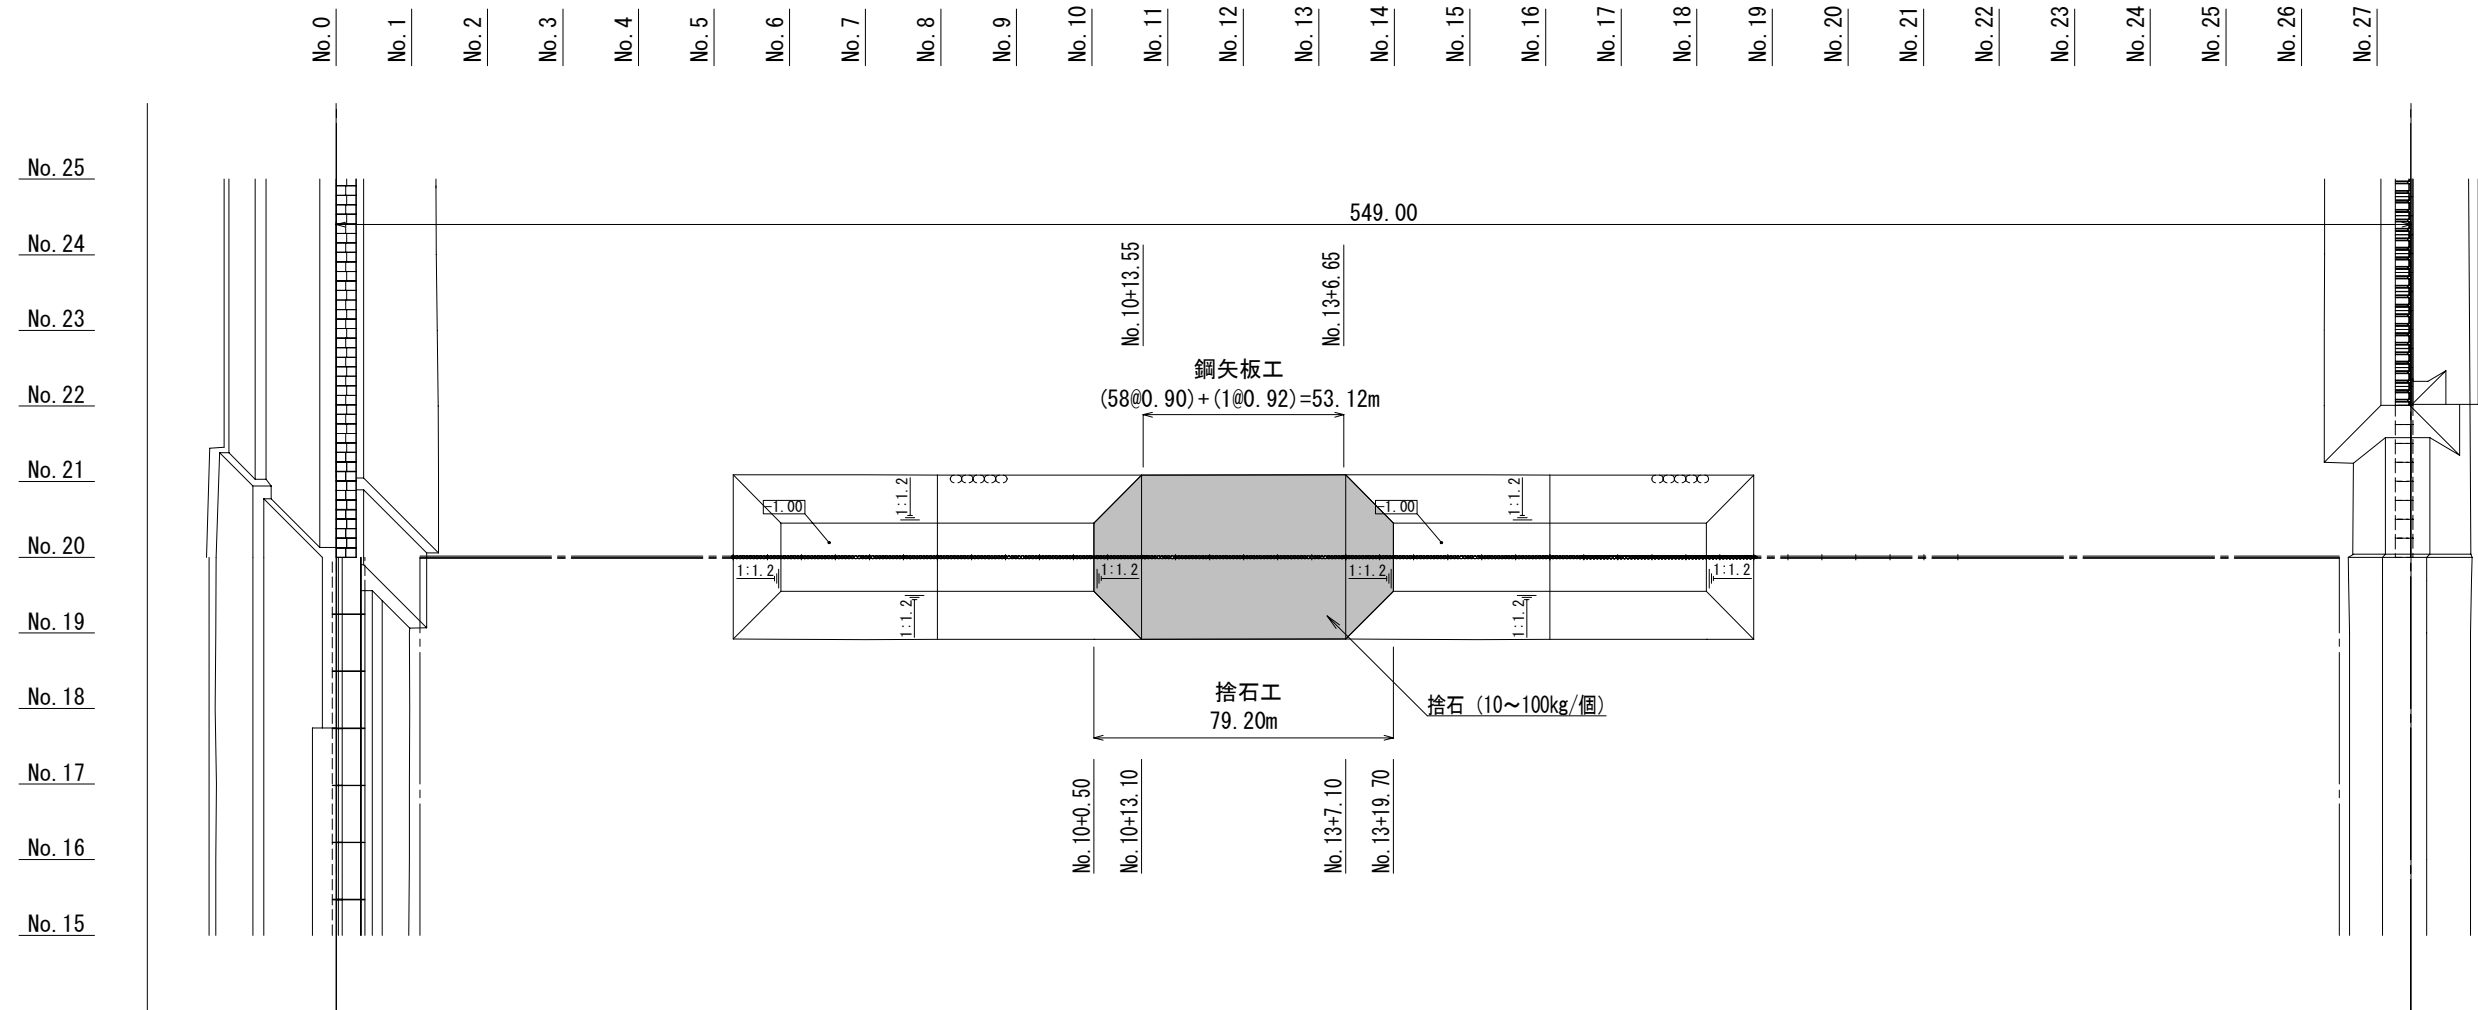

## 竣工図

|           |                      |      |        |
|-----------|----------------------|------|--------|
| 事業名       | 管瀬東地区処分場整備事業         |      |        |
| 工事名       | 廃棄物管瀬東(中仕切)護岸工事(4-6) |      |        |
| 図面名       | 平面図                  |      |        |
| 縮尺        | 1/2,000              | 図面番号 | 11葉之内2 |
| 設計年月      | 令和4年12月              |      |        |
| 北九州市港湾空港局 |                      |      |        |