


標準断面図 $S=1/200$ u:m

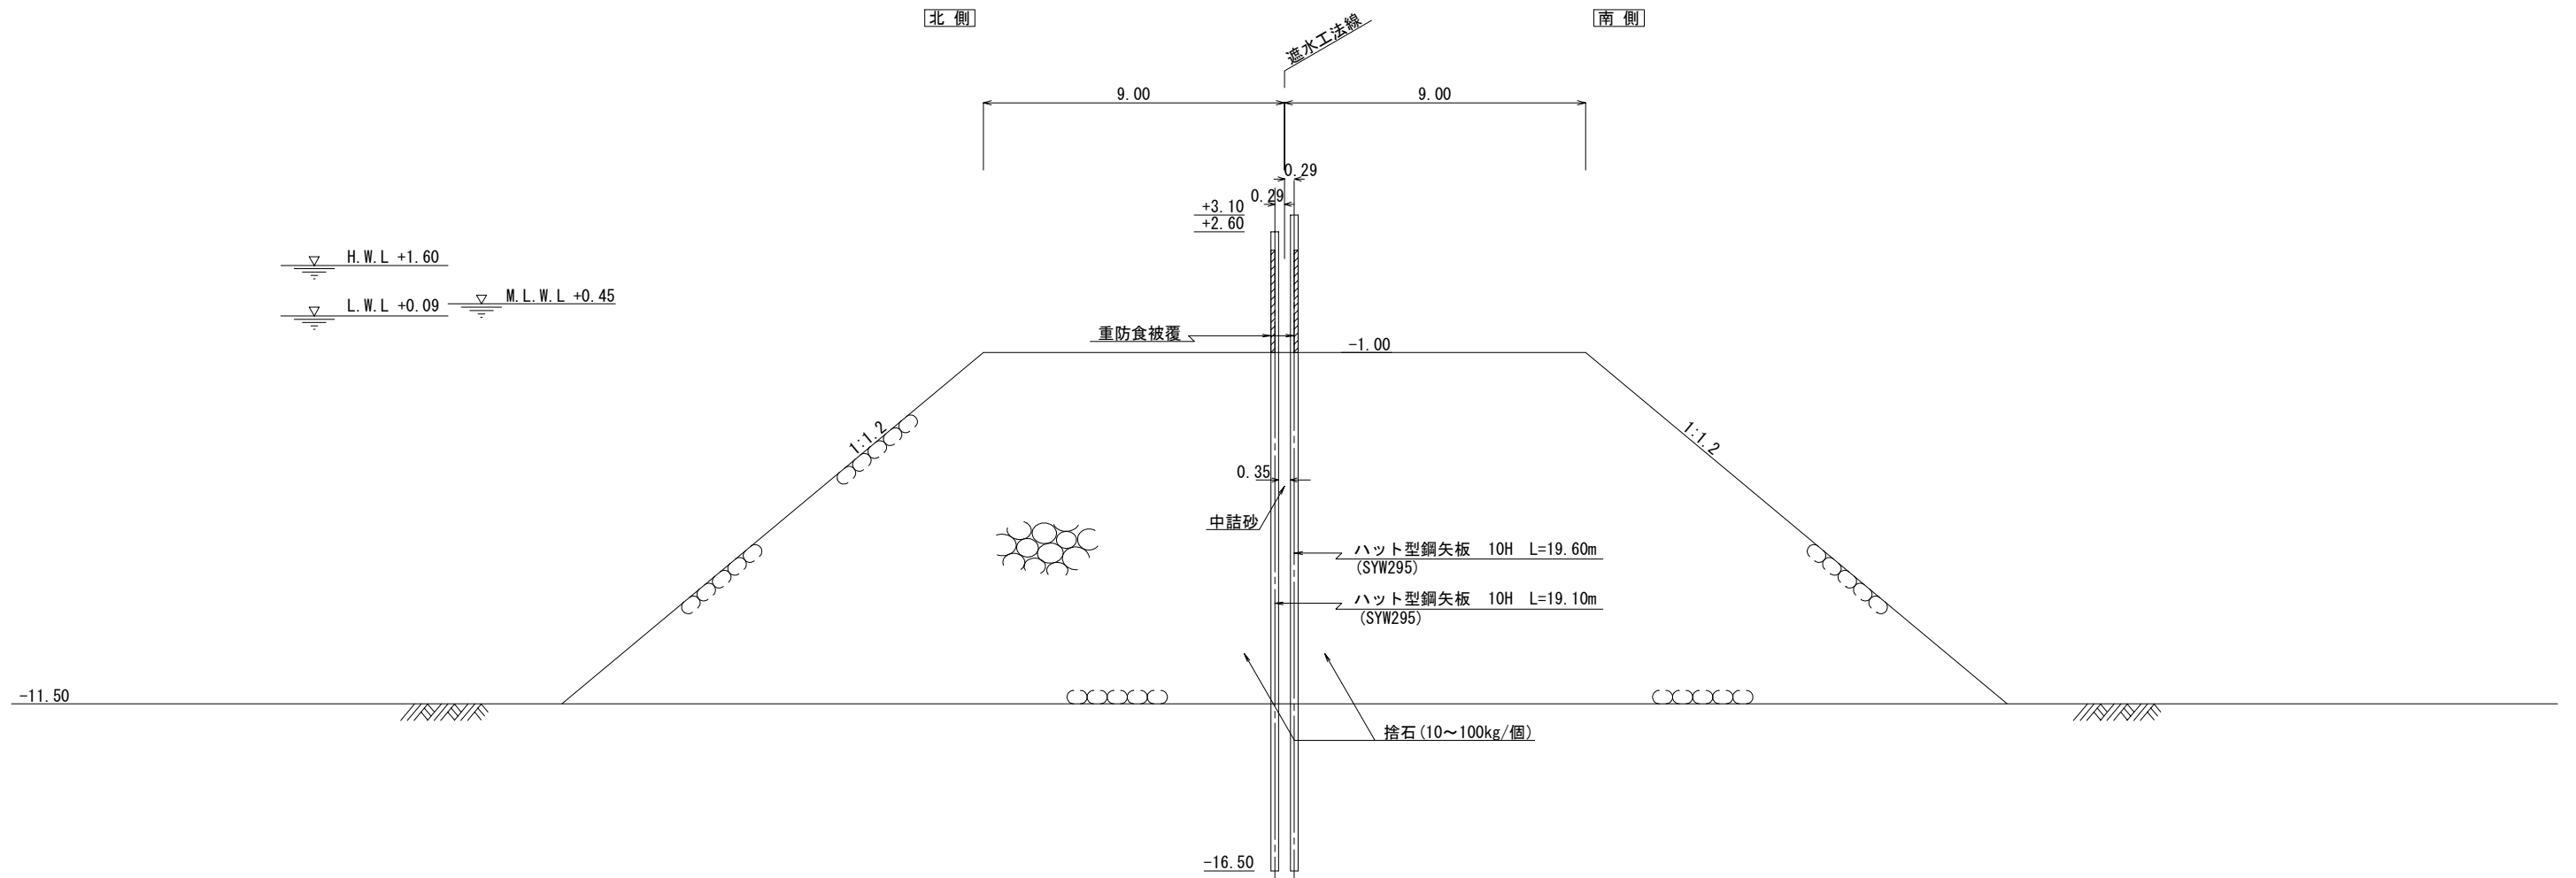

竣工図

事業名	管瀬東地区処分場整備事業		
工事名	廃棄物管瀬東(中仕切)護岸工事(4-6)		
図面名	標準断面図		
縮尺	1/200	図面番号	11葉之内3
設計年月	令和4年12月		
北九州市港湾空港局			