


標準断面図 S=1/200

NO. 2付近

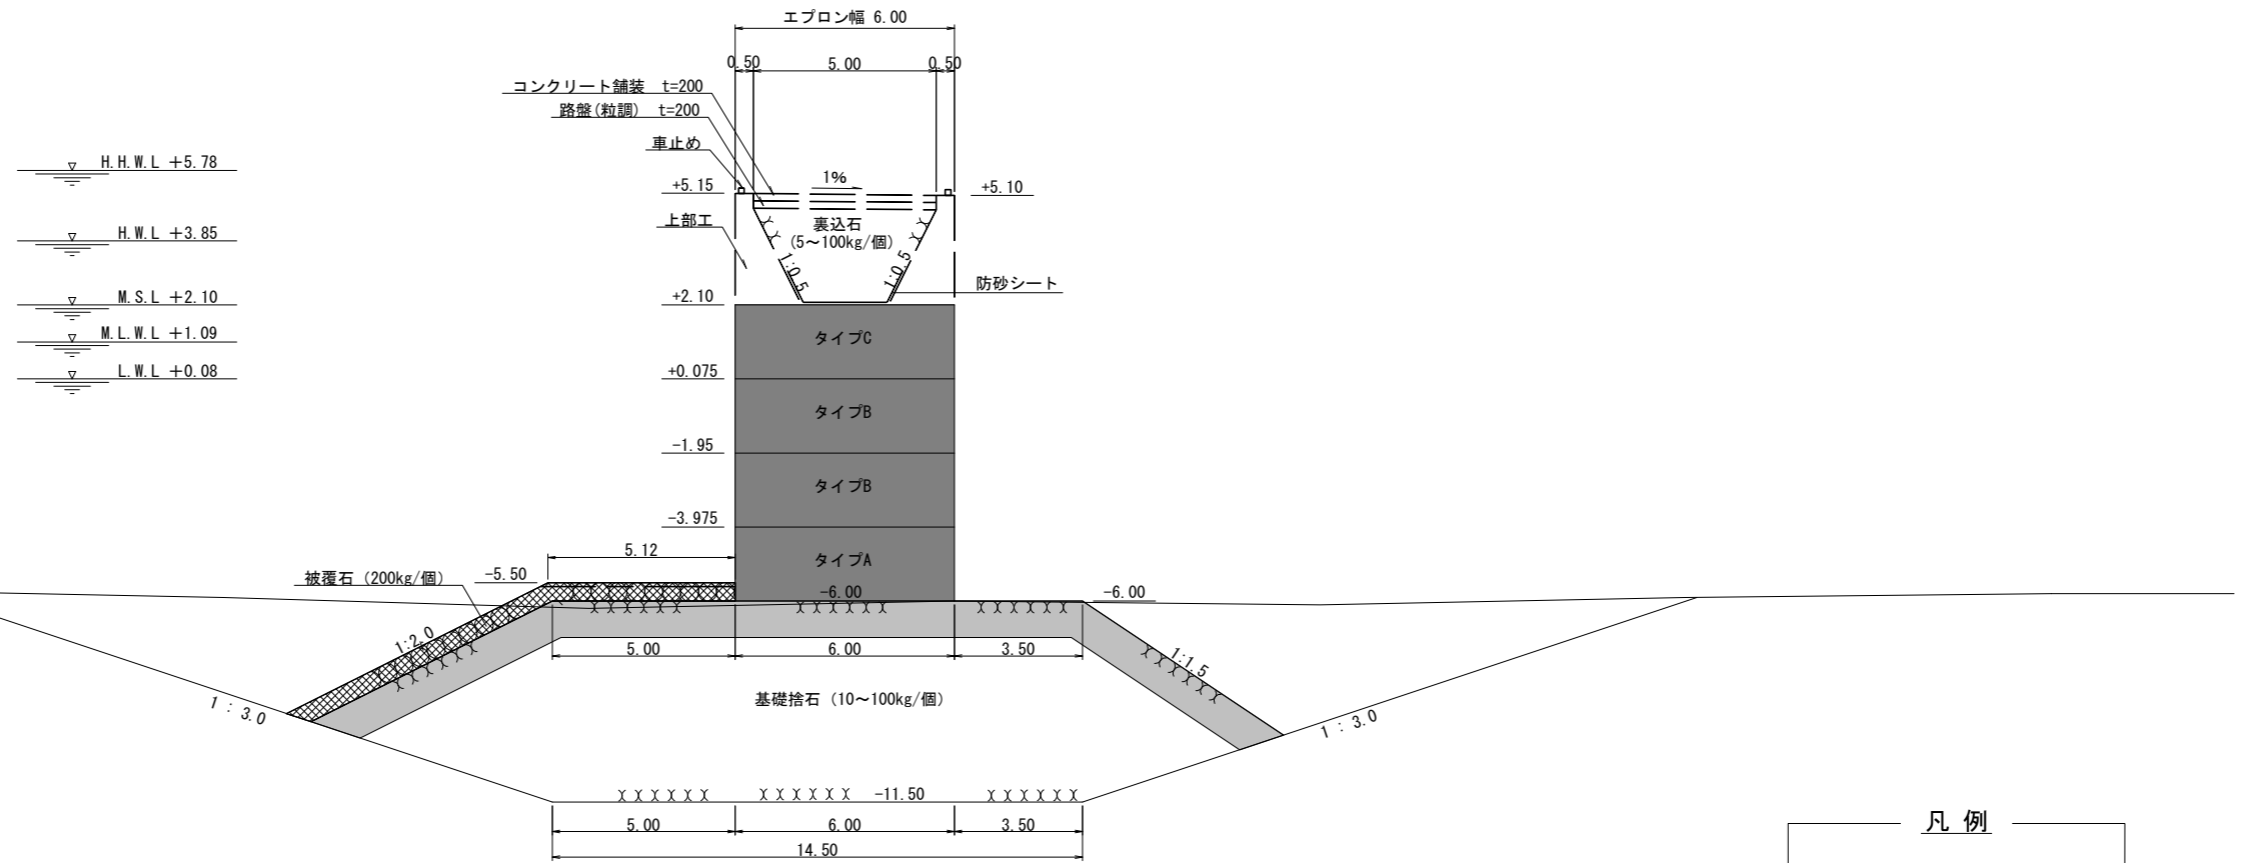

凡例

	基礎工
	被覆石工
	方塊据付工

竣工図

事業名	改修(統合)事業		
工事名	改修(統合)新門司南船だまり 物揚場本体据付工事(5)		
図面名	標準断面図		
縮尺	1:200	図面番号	14葉之内3
設計年月日	令和5年8月		
北九州市港湾空港局			