
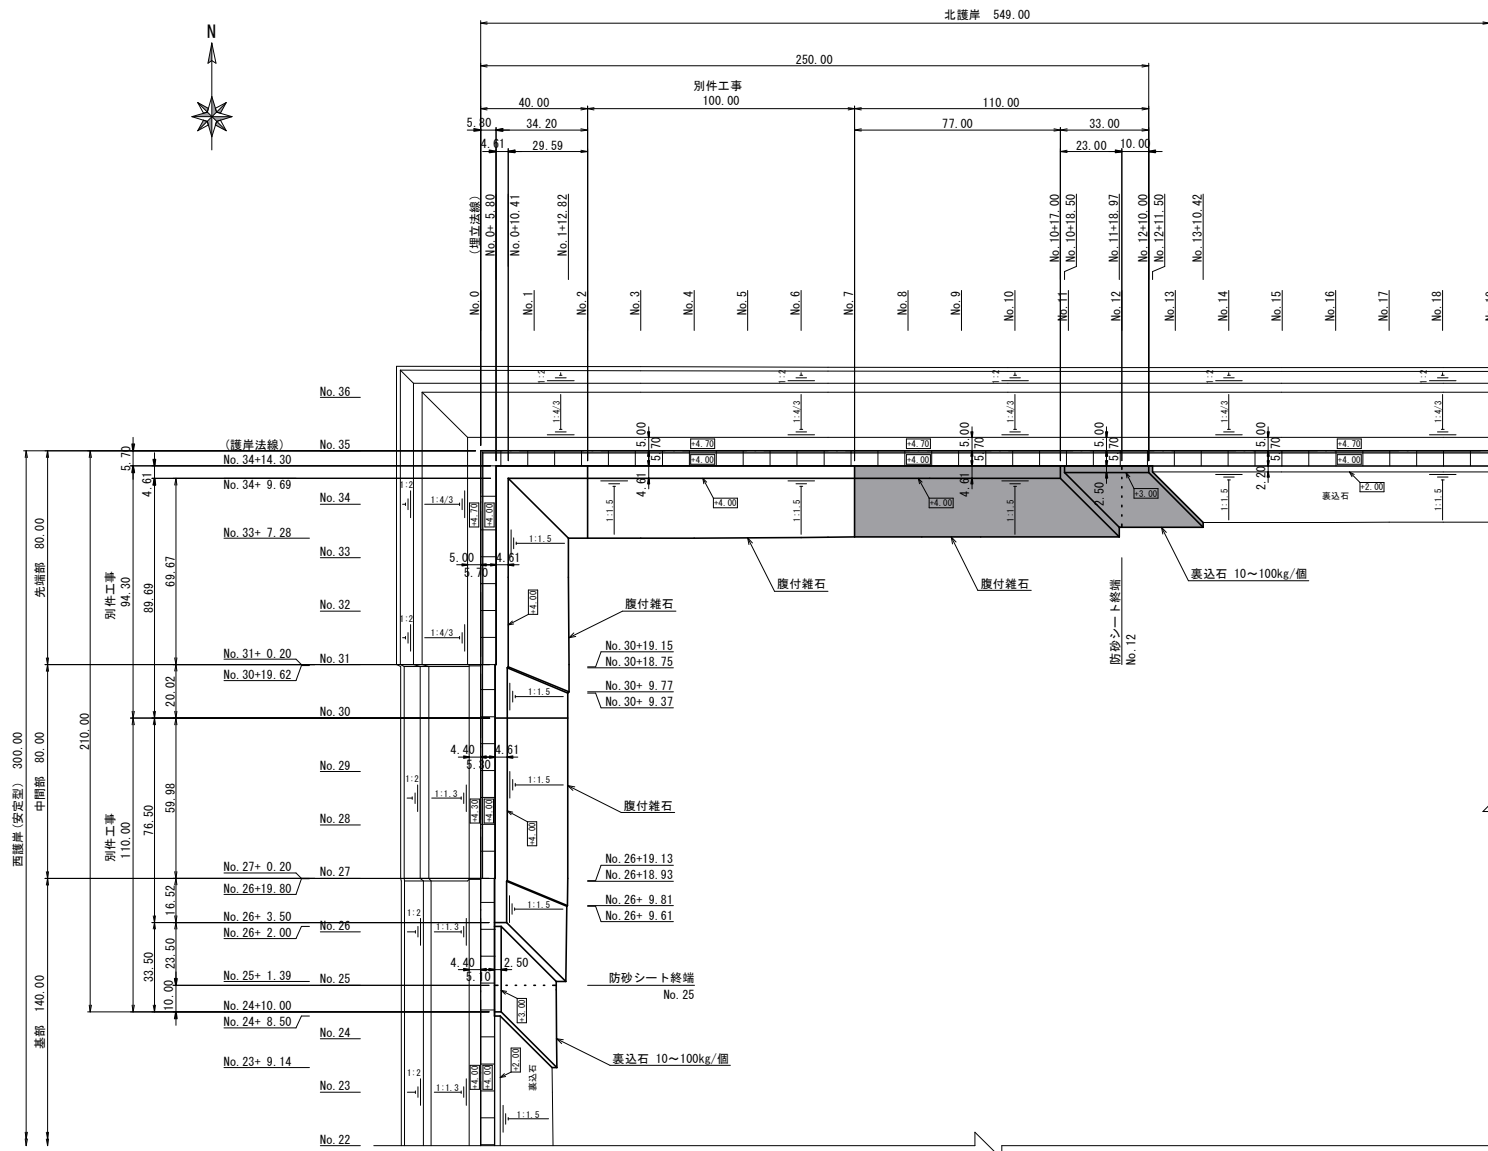


全体平面図 S=1:2,000 u:m

KEY PLAN (S=1:20,000)

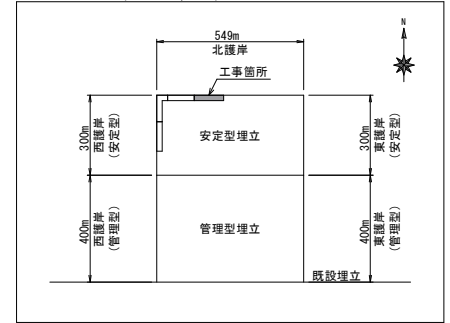

■ : 施工箇所

竣工図

事業名	管瀬東地区処分場整備事業		
工事名	廃棄物管瀬東(北)護岸(裏込)工事(5-2)		
図面名	全体平面図		
縮尺	1:2,000	図面番号	14葉之内2
設計年月	令和5年5月		
北九州市港湾空港局			