



# ケーソン配置図 S=1:200 u:m

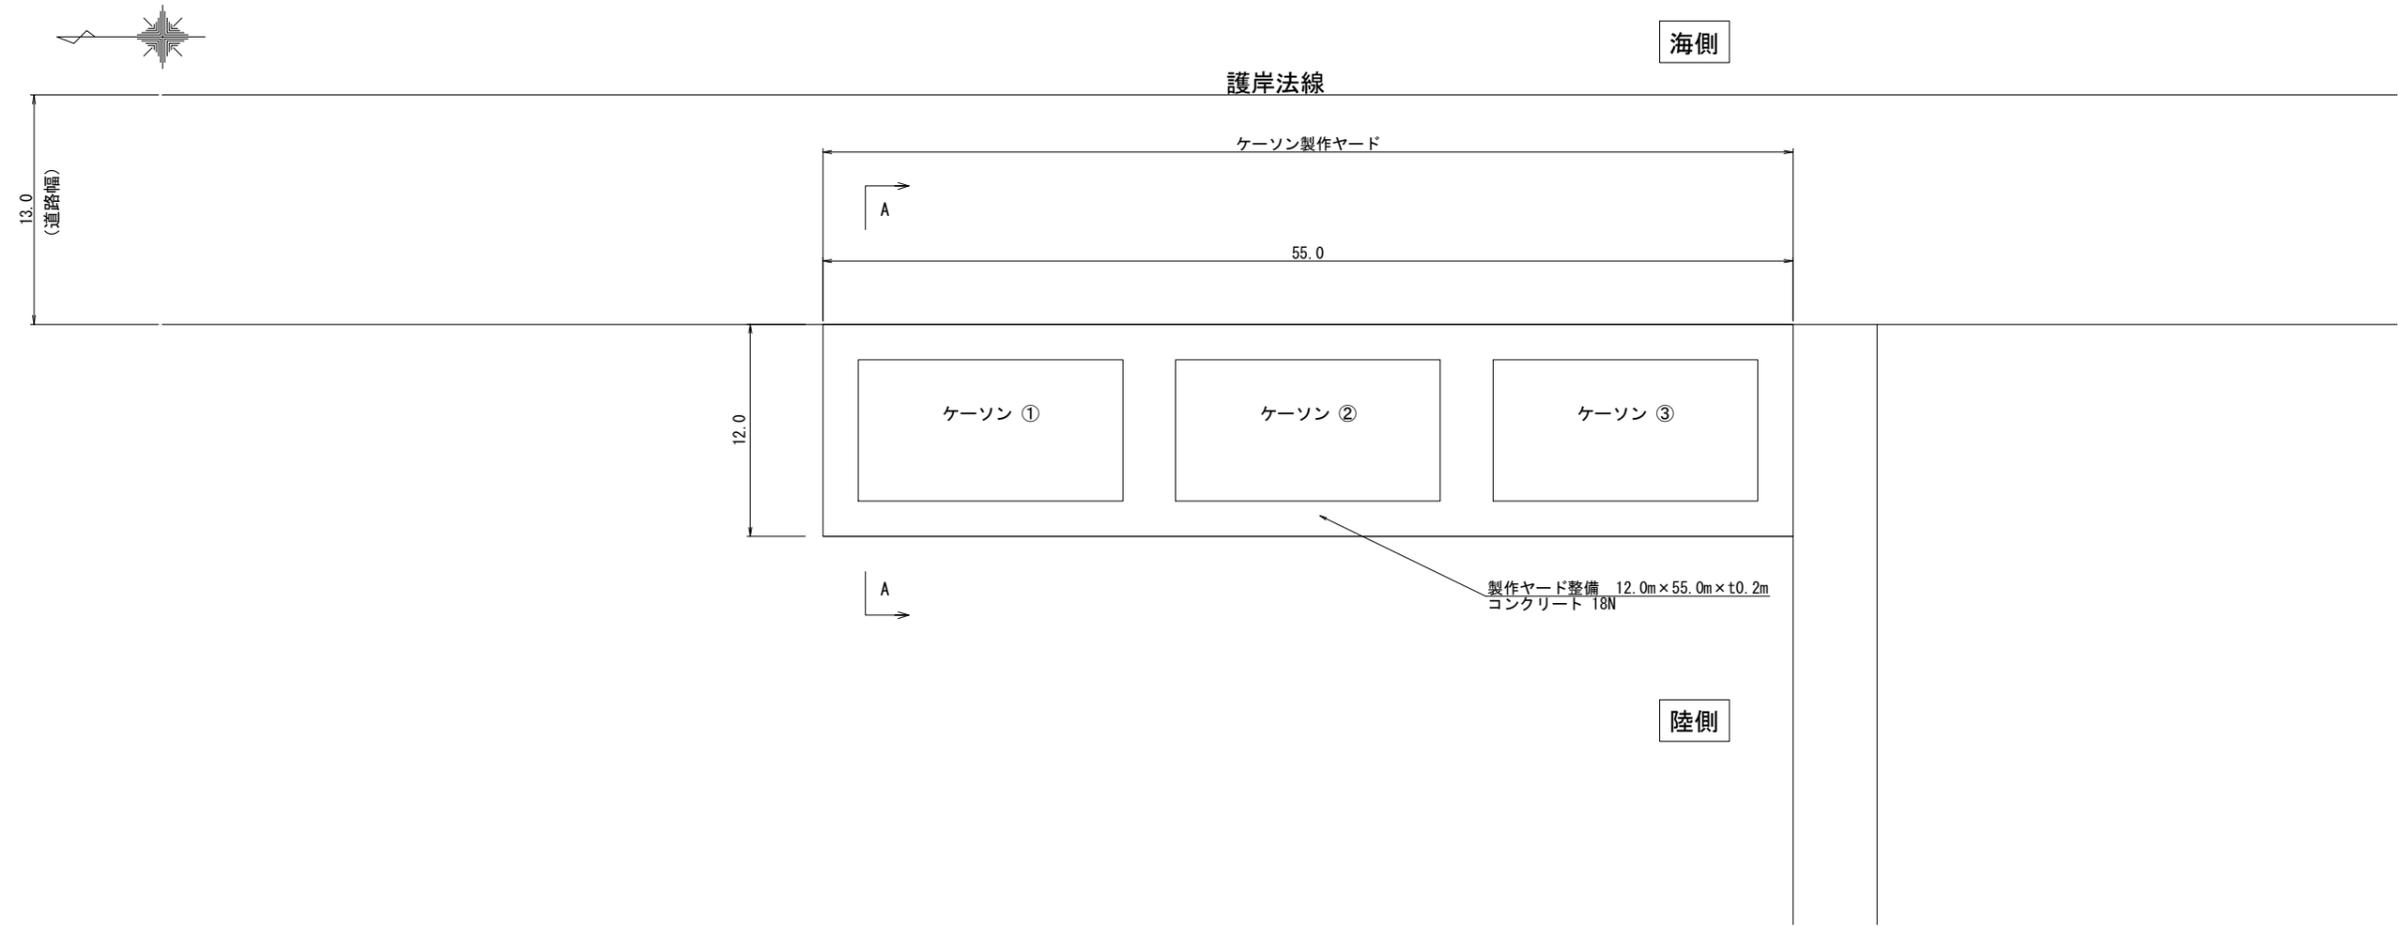

## ケーソン製作ヤード断面図 S=1:100 u:m

### A-A断面

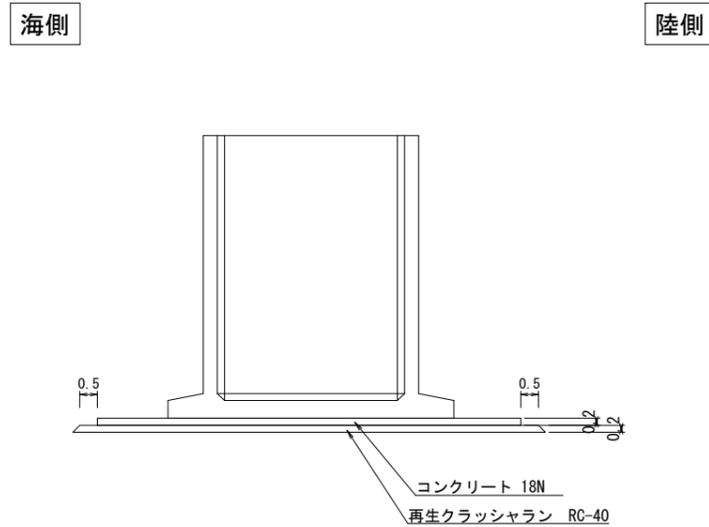

### 数量表

名称	規格	単位	数量	摘要
コンクリート	18N	m <sup>3</sup>	132.0	
型枠		m <sup>2</sup>	26.8	
伸縮目地材	瀝青質系	m <sup>2</sup>	23.0	
再生クラッシュラン	RC-40	m <sup>2</sup>	728.0	

## 竣工図

事業名	港湾改修事業		
工事名	改修響灘西防波堤 (ケーソン製作) 工事 (5)		
図面名	ケーソン配置図		
縮尺	図示	図面番号	16葉之内2
設計年月	令和 5 年 4 月		
	北九州市港湾空港局		

この図面は縮小図面です