



# 全体平面図 S=1:2,000 u:m

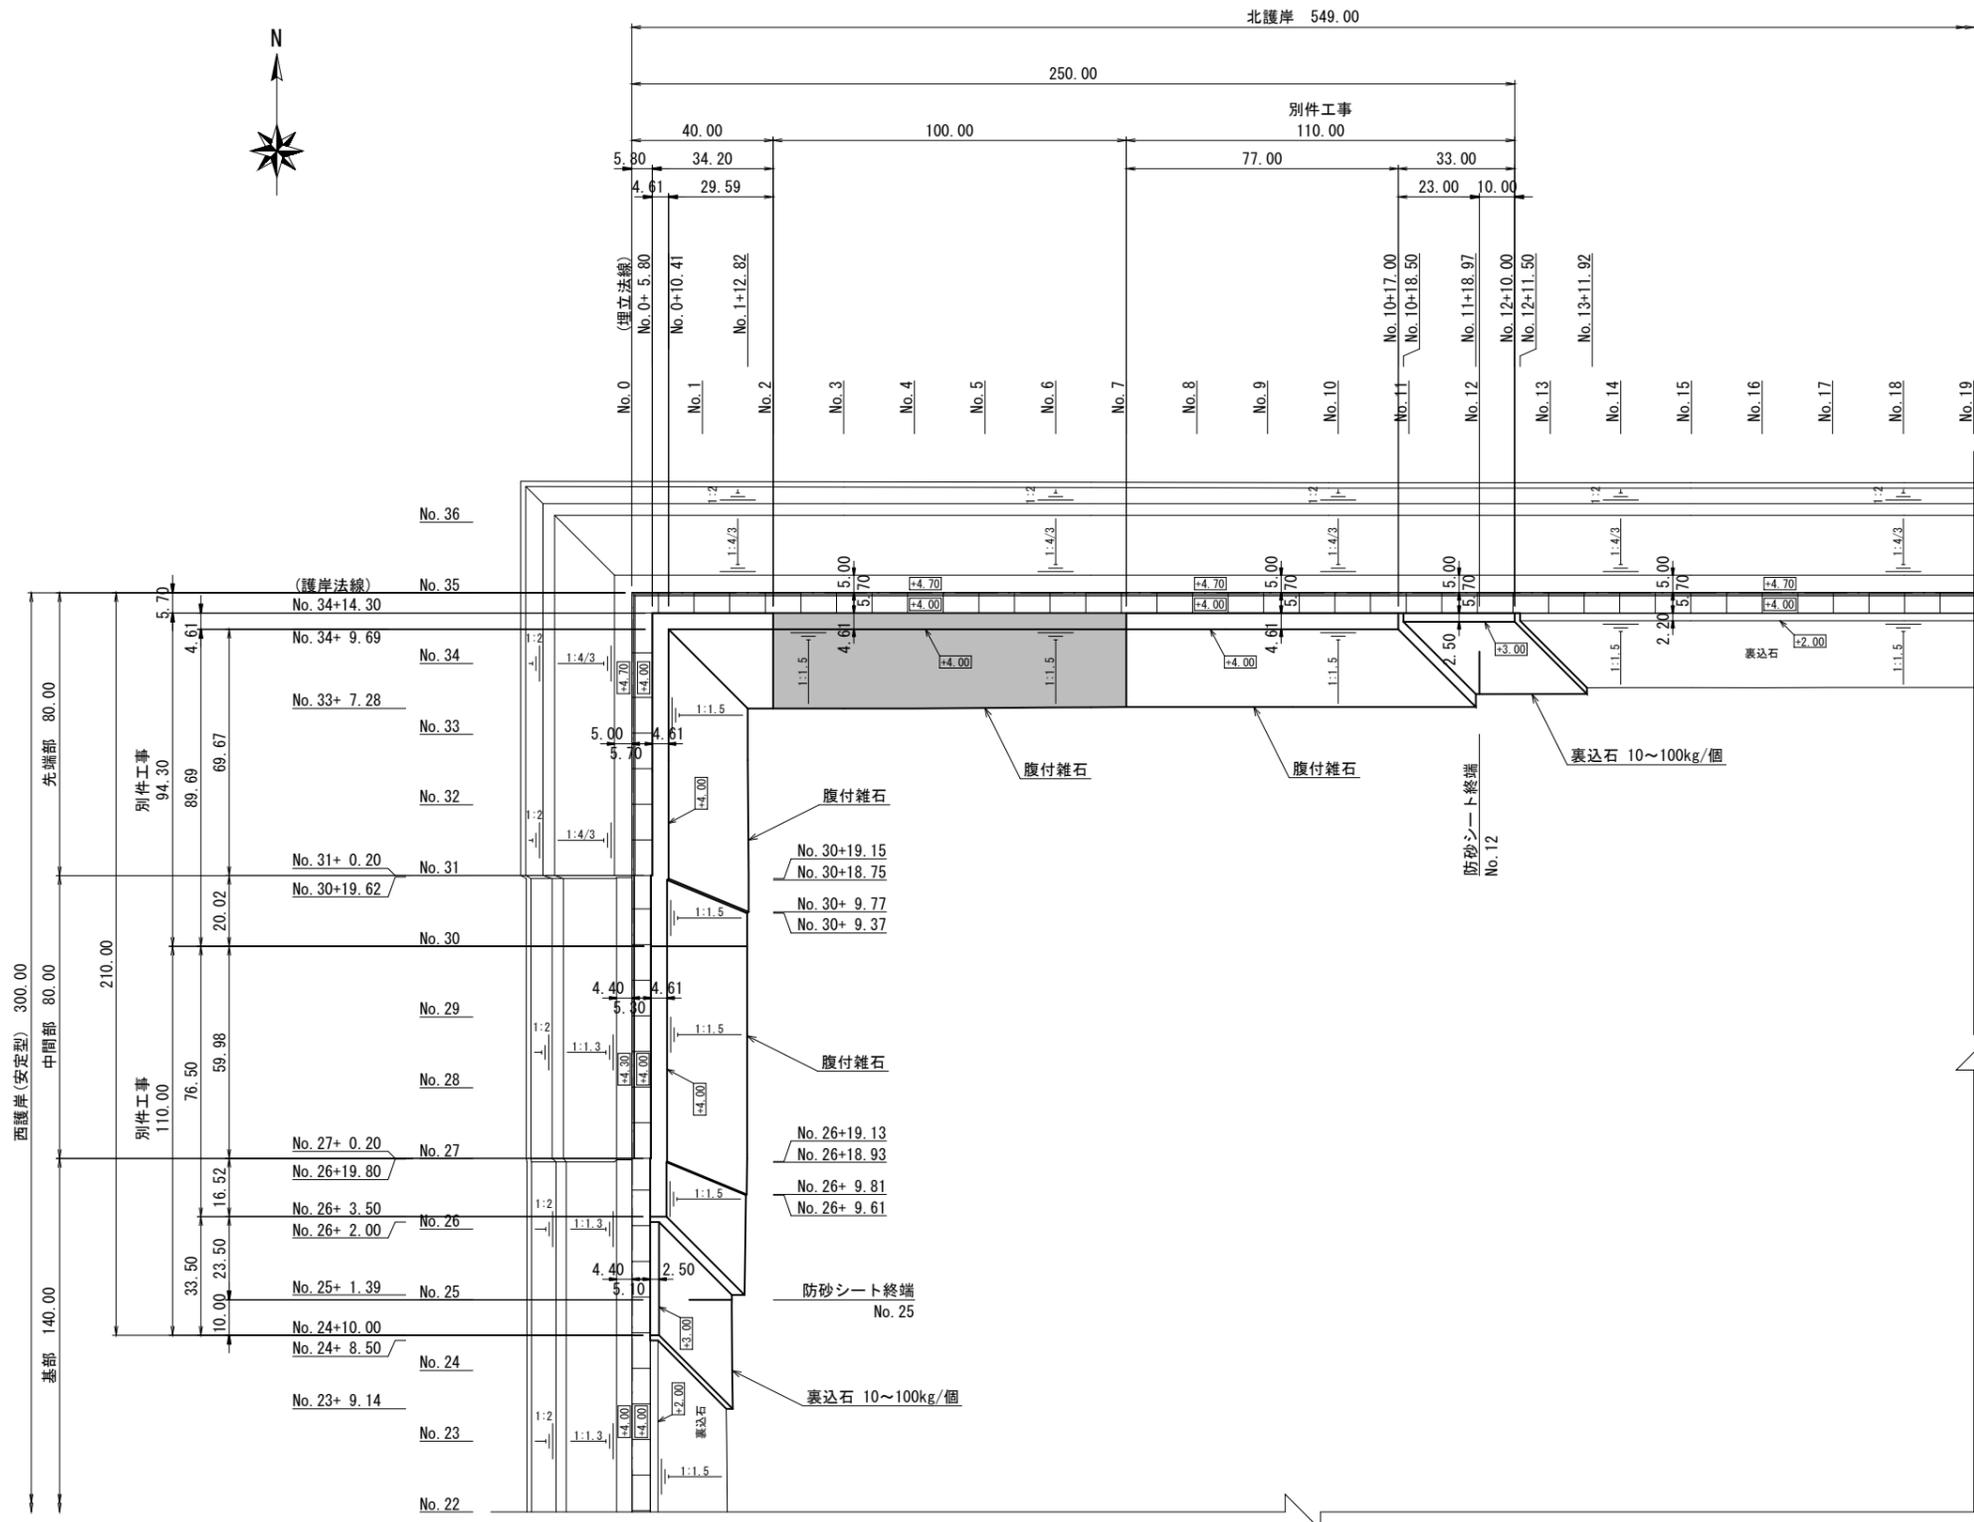

KEY PLAN (S=1:20,000)

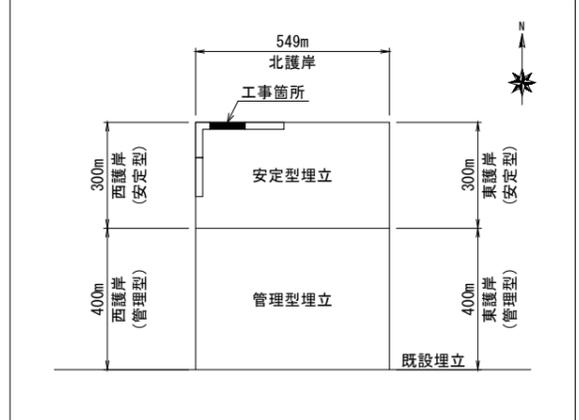

■ : 施工箇所

## 完成図

事業名	響灘東地区処分場整備事業		
工事名	廃棄物響灘東(北)護岸(裏込)工事(5)		
図面名	全体平面図		
縮尺	1:2,000	図面番号	9葉之内2
設計年月	令和5年5月		
北九州市港湾空港局			