
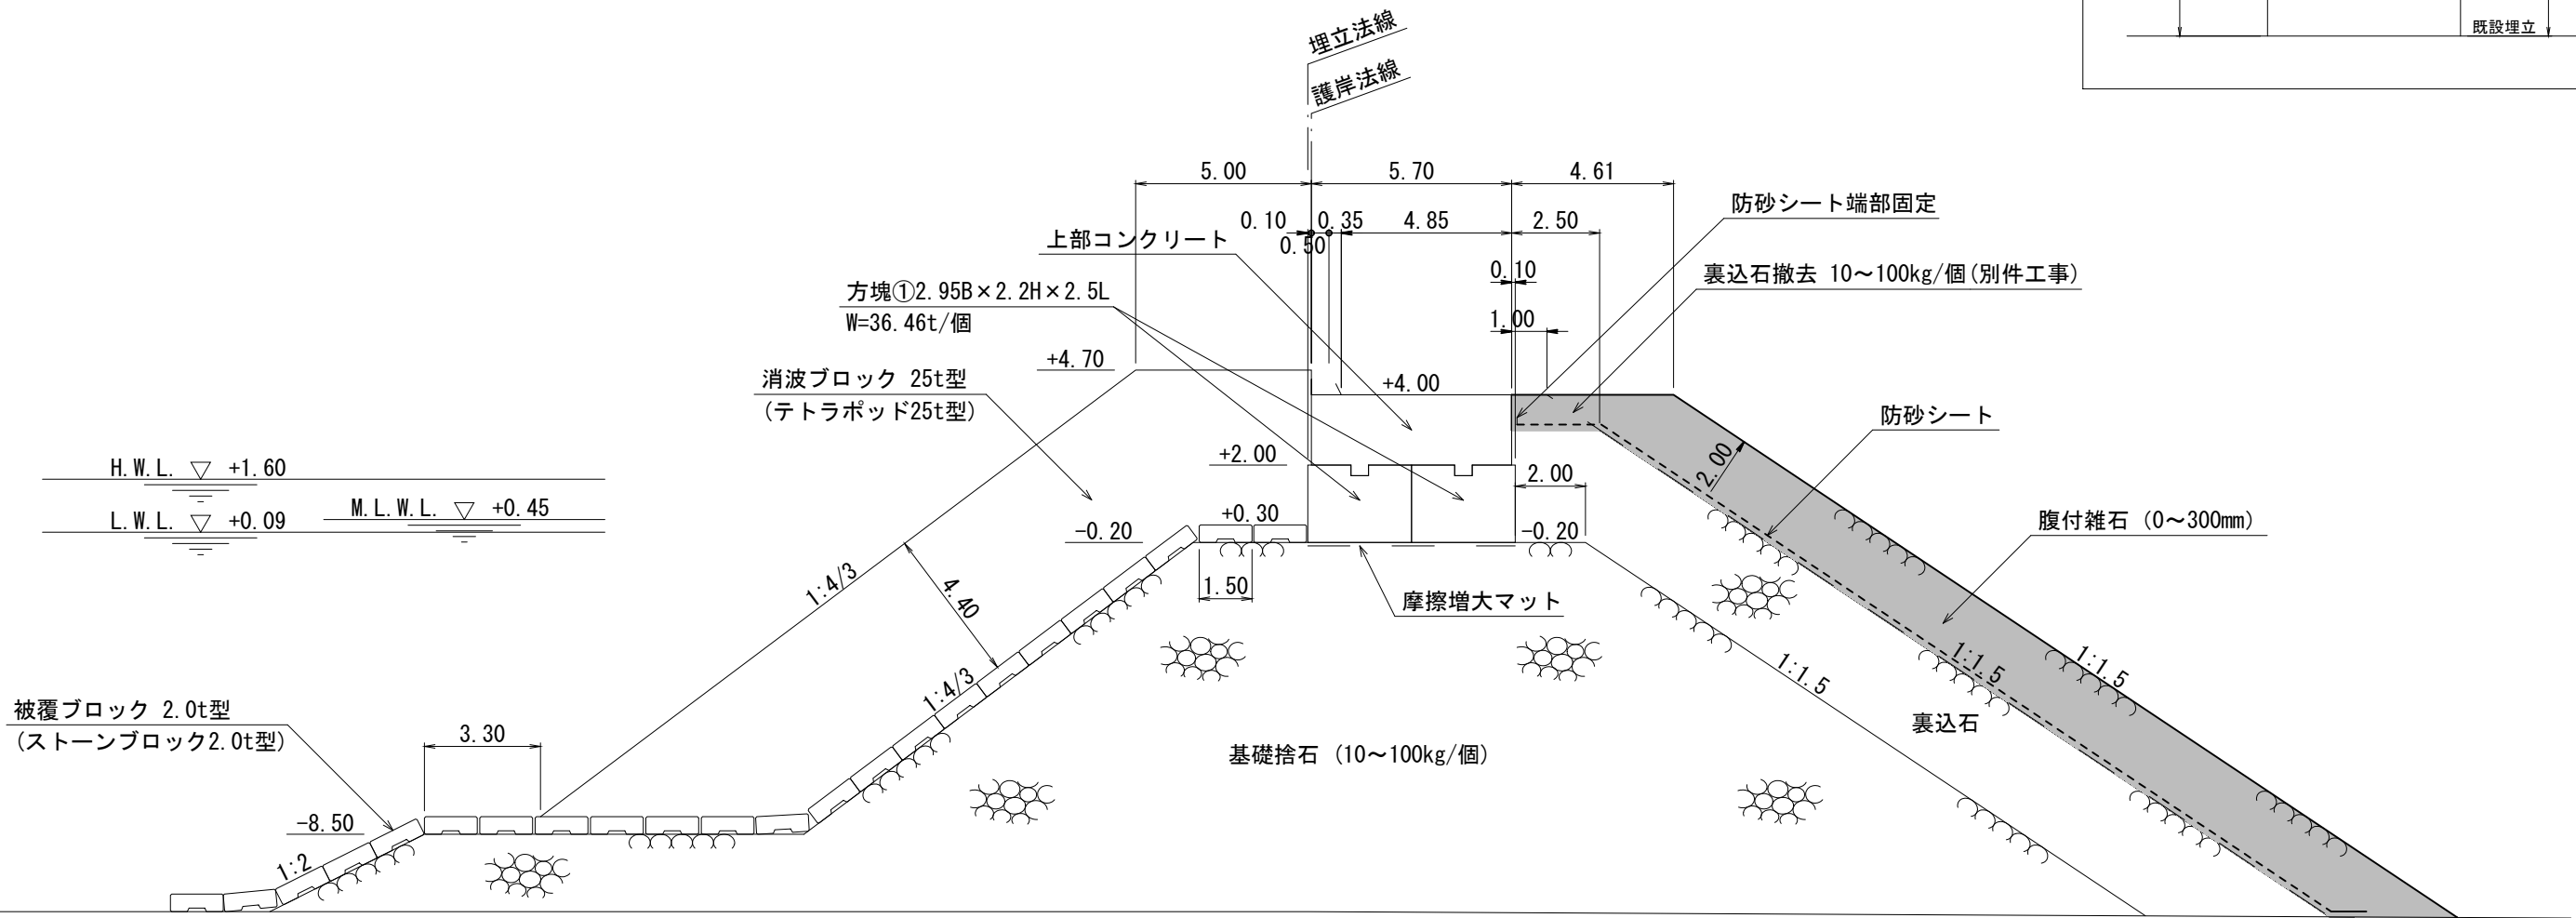


標準断面図 S=1:200 u:m

No. 5
(北護岸)

KEY PLAN (S=1:20,000)

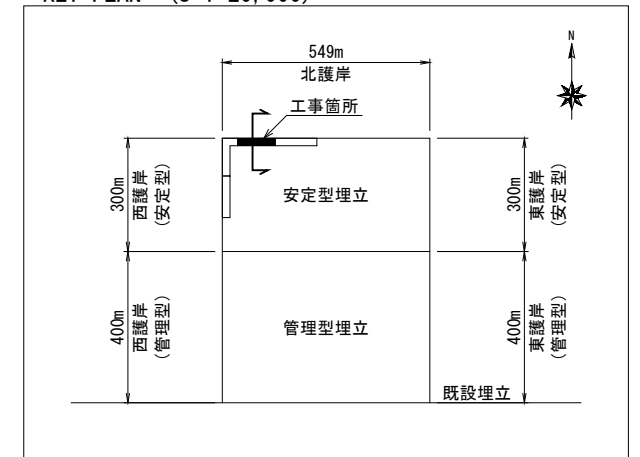

■ : 施工箇所

完成図

事業名	警備東地区処分場整備事業		
工事名	廃棄物警備東(北)護岸(裏込)工事(5)		
図面名	標準断面図		
縮尺	1:200	図面番号	9葉之内3
設計年月	令和 5 年 5 月		
北九州市港湾空港局			