
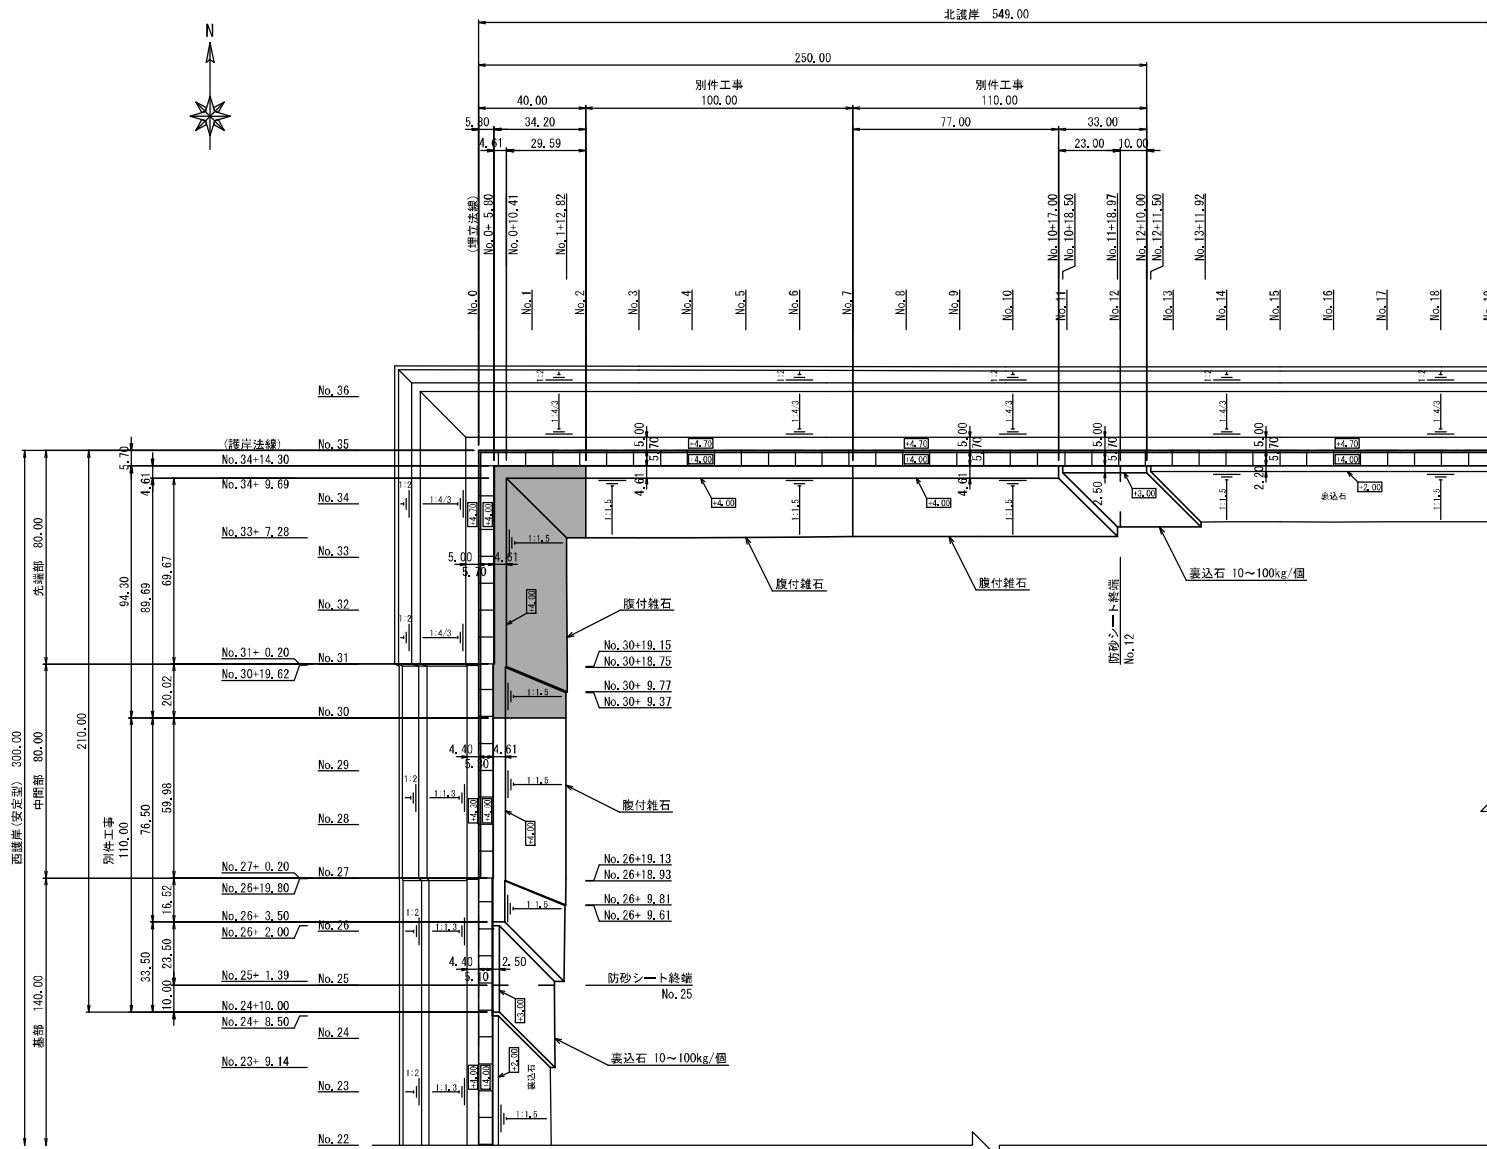


全体平面図 S=1:2,000 u:m

KEY PLAN (S=1:20,000)

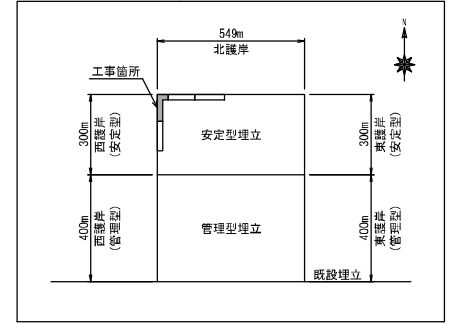

■ : 施工箇所

竣工図

| | | | |
|-----------|------------------------|------|--------|
| 事業名 | 響灘東地区処分場整備事業 | | |
| 工事名 | 廃棄物響灘東(西)護岸(表込)工事(5-2) | | |
| 図面名 | 全体平面図 | | |
| 縮尺 | 1:2,000 | 図面番号 | 14葉之内2 |
| 設計年月 | 令和 5年 5月 | | |
| 北九州市港湾空港局 | | | |