



# 位置図・平面図

S = 1 / 1,000 u : m

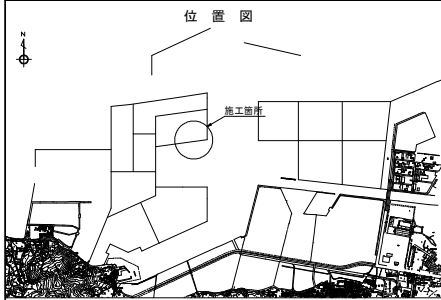

位置図

施工箇所

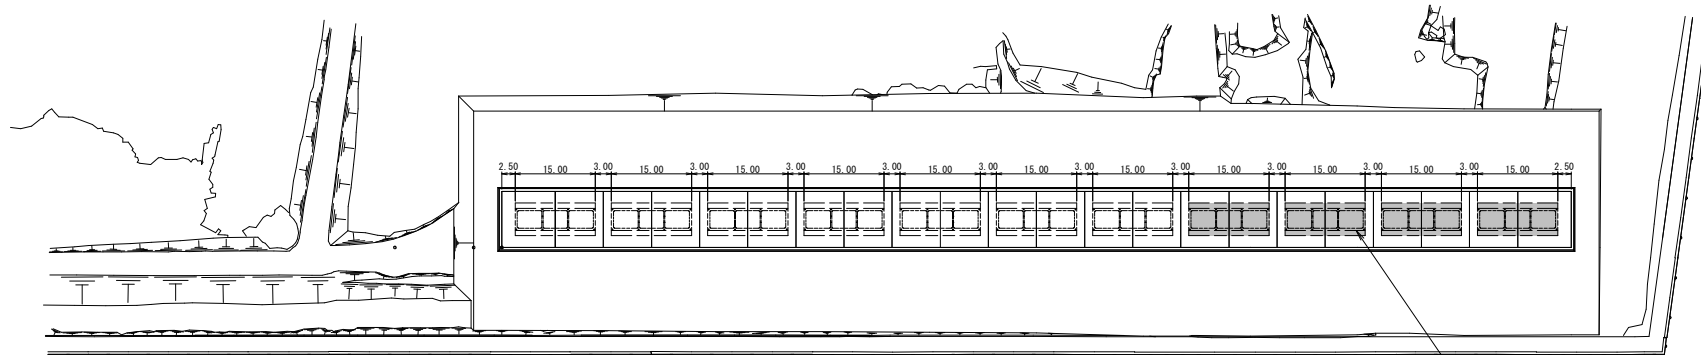

ケーン制作 (4 函)

H7.0m × B5.3(7.3)m × L15.0m

竣工図

事業名	響灘東地区処分場整備事業		
工事名	廃棄物響灘東(西)護岸 (ケーン制作)工事(5)		
図面名	位置図・平面図		
縮尺	図示	図面番号	16 葉之内 1
設計年月	令和 5 年 4 月		
北九州市港湾空港局			