
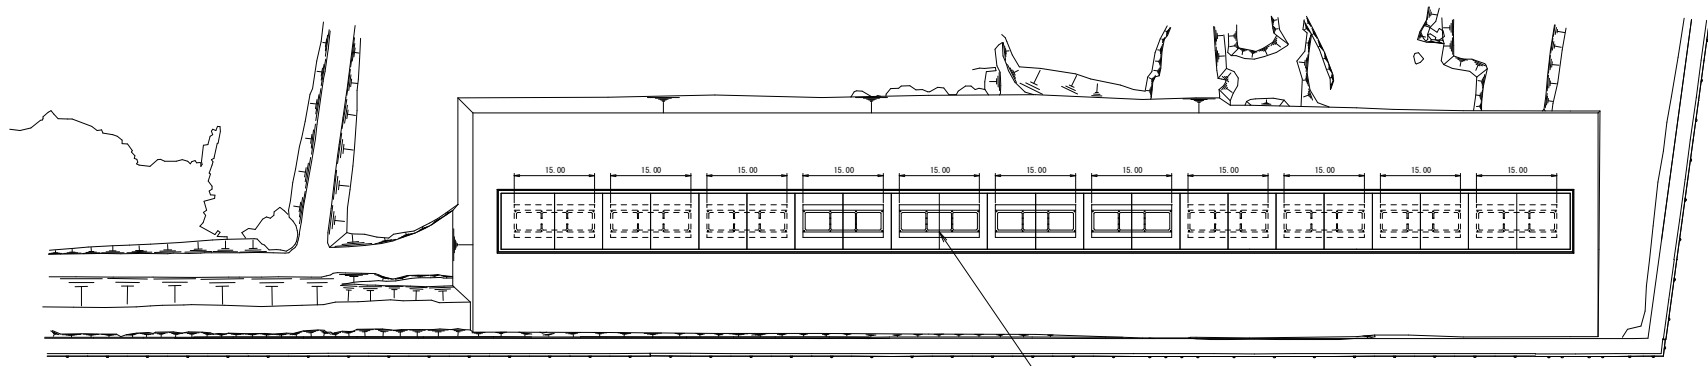


位置図・平面図

S=1:1000 u:m

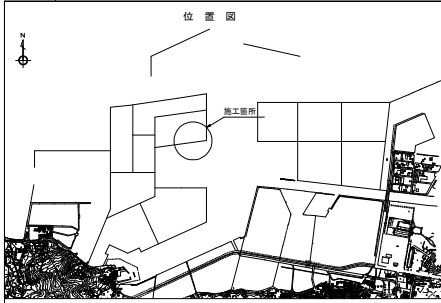

ケーソン製作 (4函)

H7.0m×B4.1(6.1)m×L15.0m

竣工図

事業名	管渠東地区処分場整備事業		
工事名	廃棄物管渠東(東)護岸 (ケーソン製作)工事(5-3)		
図面名	位置図・平面図		
縮尺	S=1:1000	図面番号	15葉之内1
設計年月	令和5年8月		
北九州市港湾空港局			