



標準断面図 S = 1 / 200


NO. 29+7.50  
 GH=5.55  
 FH=6.10

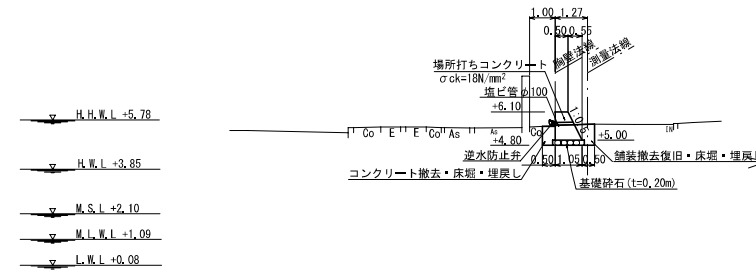

NO. 29  
 GH=5.31  
 FH=6.10

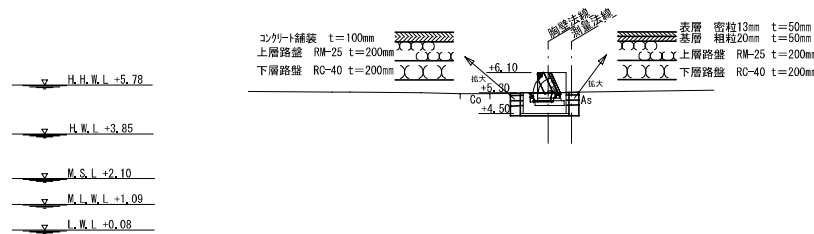

NO. 25  
 GH=5.42  
 FH=6.10

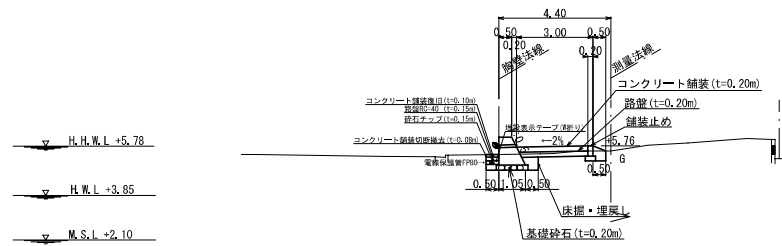

竣工図

事業名	海岸（高潮）事業		
工事名	海岸（高潮）新門河北護岸（マリーナ工区）工事（B）		
名称	標準断面図		
幅尺	1/200	図面番号	3/19
設計年月日	令和5年5月		
北九州市港湾空港局			