平面図 S＝1/500

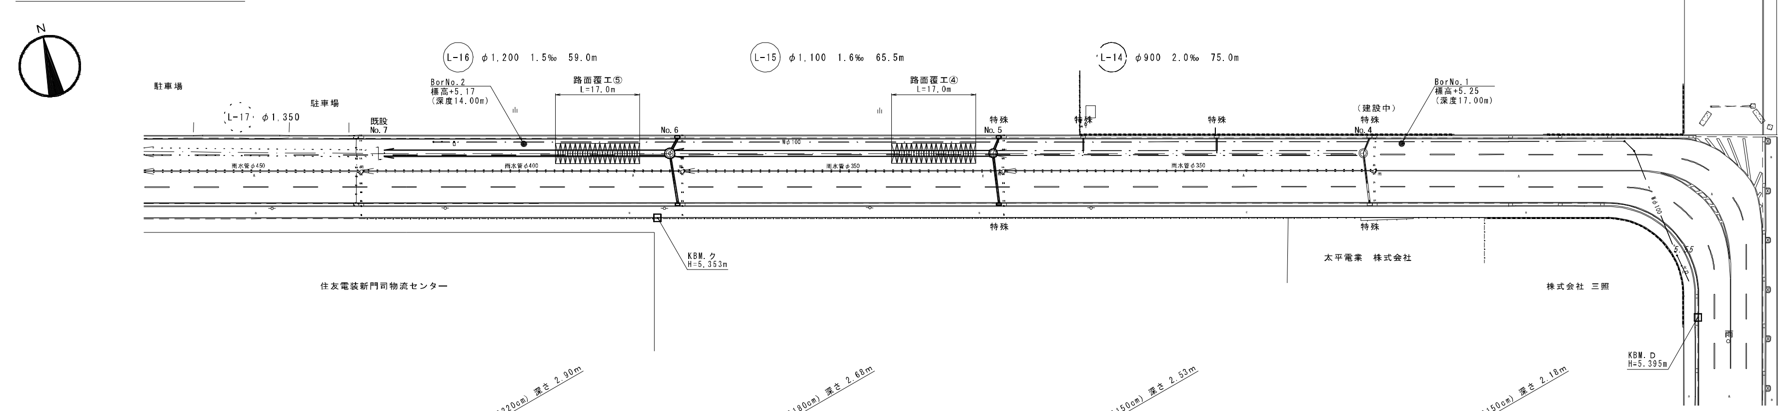

縦断図 縦 S＝1/100 横 S＝1/500

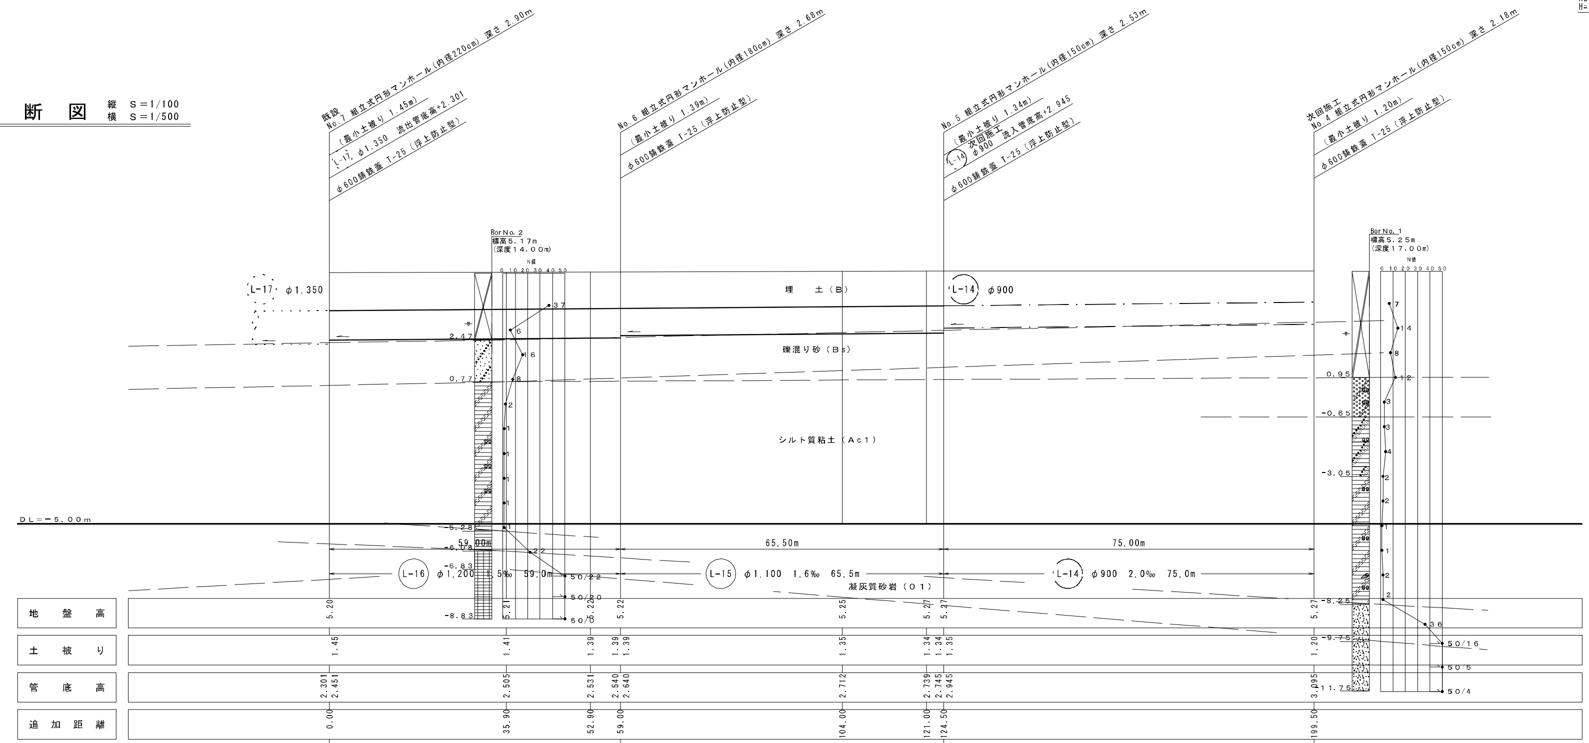

管種	鉄筋コンクリート管(B型2種)
基礎種別	砕石クラッシャラン基礎
道路種別(幅員)	港湾道路(車道14.0m)
埋戻し法	特殊埋戻タイプ2
土留法	普通鋼矢板Ⅲ型 L=6.0m
支保工	H型鋼(H−300・加工)1段
雨水桝	特殊(2) 特殊(2)

水準基標

所在地 区	所在地 町名	所在地 目標	標高(M)	備考
門司	新門司北二丁目	鋲天端	五.三五三	KBM.ク
門司	新門司北二丁目	鋲天端	五.三九五	KBM.D

凡例

名称	名称
円形マンホール(内径70cm)	汚水桝3号
矩形マンホール(内法60cm×90cm)	汚水桝4号
円形マンホール(内径90cm)	幹線管きょ
楕円形マンホール(内径90cm×120cm)	枝線管きょ
円形マンホール(内径120cm)	管渠番号 (幹線 / 枝線)
円形マンホール(内径150cm)	計画管きょ
円形マンホール(内径180cm)	新設管きょ
円形マンホール(内径200cm)	既設管きょ
円形マンホール(内径220cm)	立ち上りマンホール
特殊マンホール	流水方向
階段マンホール	水道管 (—W—)
分水マンホール	ガス管 (—G—)
副管付マンホール	電信電話ケーブル (—NTT—)
雨水桝A型	電力ケーブル (—E—)
雨水桝B型	ベンチマーク (B.M)
雨水桝C型	消火栓 (F)
雨水桝D型	井戸
汚水桝1号	塩ビ製汚水桝 (①~⑤)
汚水桝2号	管渠内マンホール
小型マンホール(内径30cm)	特殊マンホール(円形)

路線詳細図

竣工図 L-16 L-15 L-14

事業名	新門司埋立地造成事業		
工事名	新門司北地区雨水管渠築造工事(4)		
図面名	平面図・縦断図		
縮尺	図示	図面番号	2/11
設計年月日	令和4年9月		

北九州市港湾空港局