【位置図】

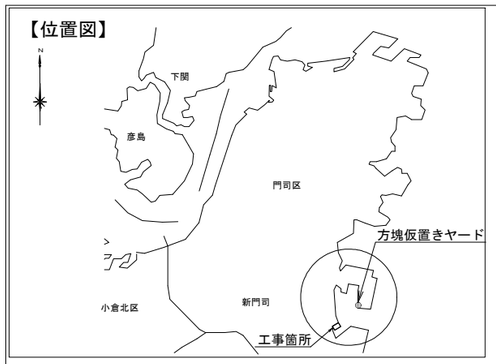

平 面 図　S = 1 / 400

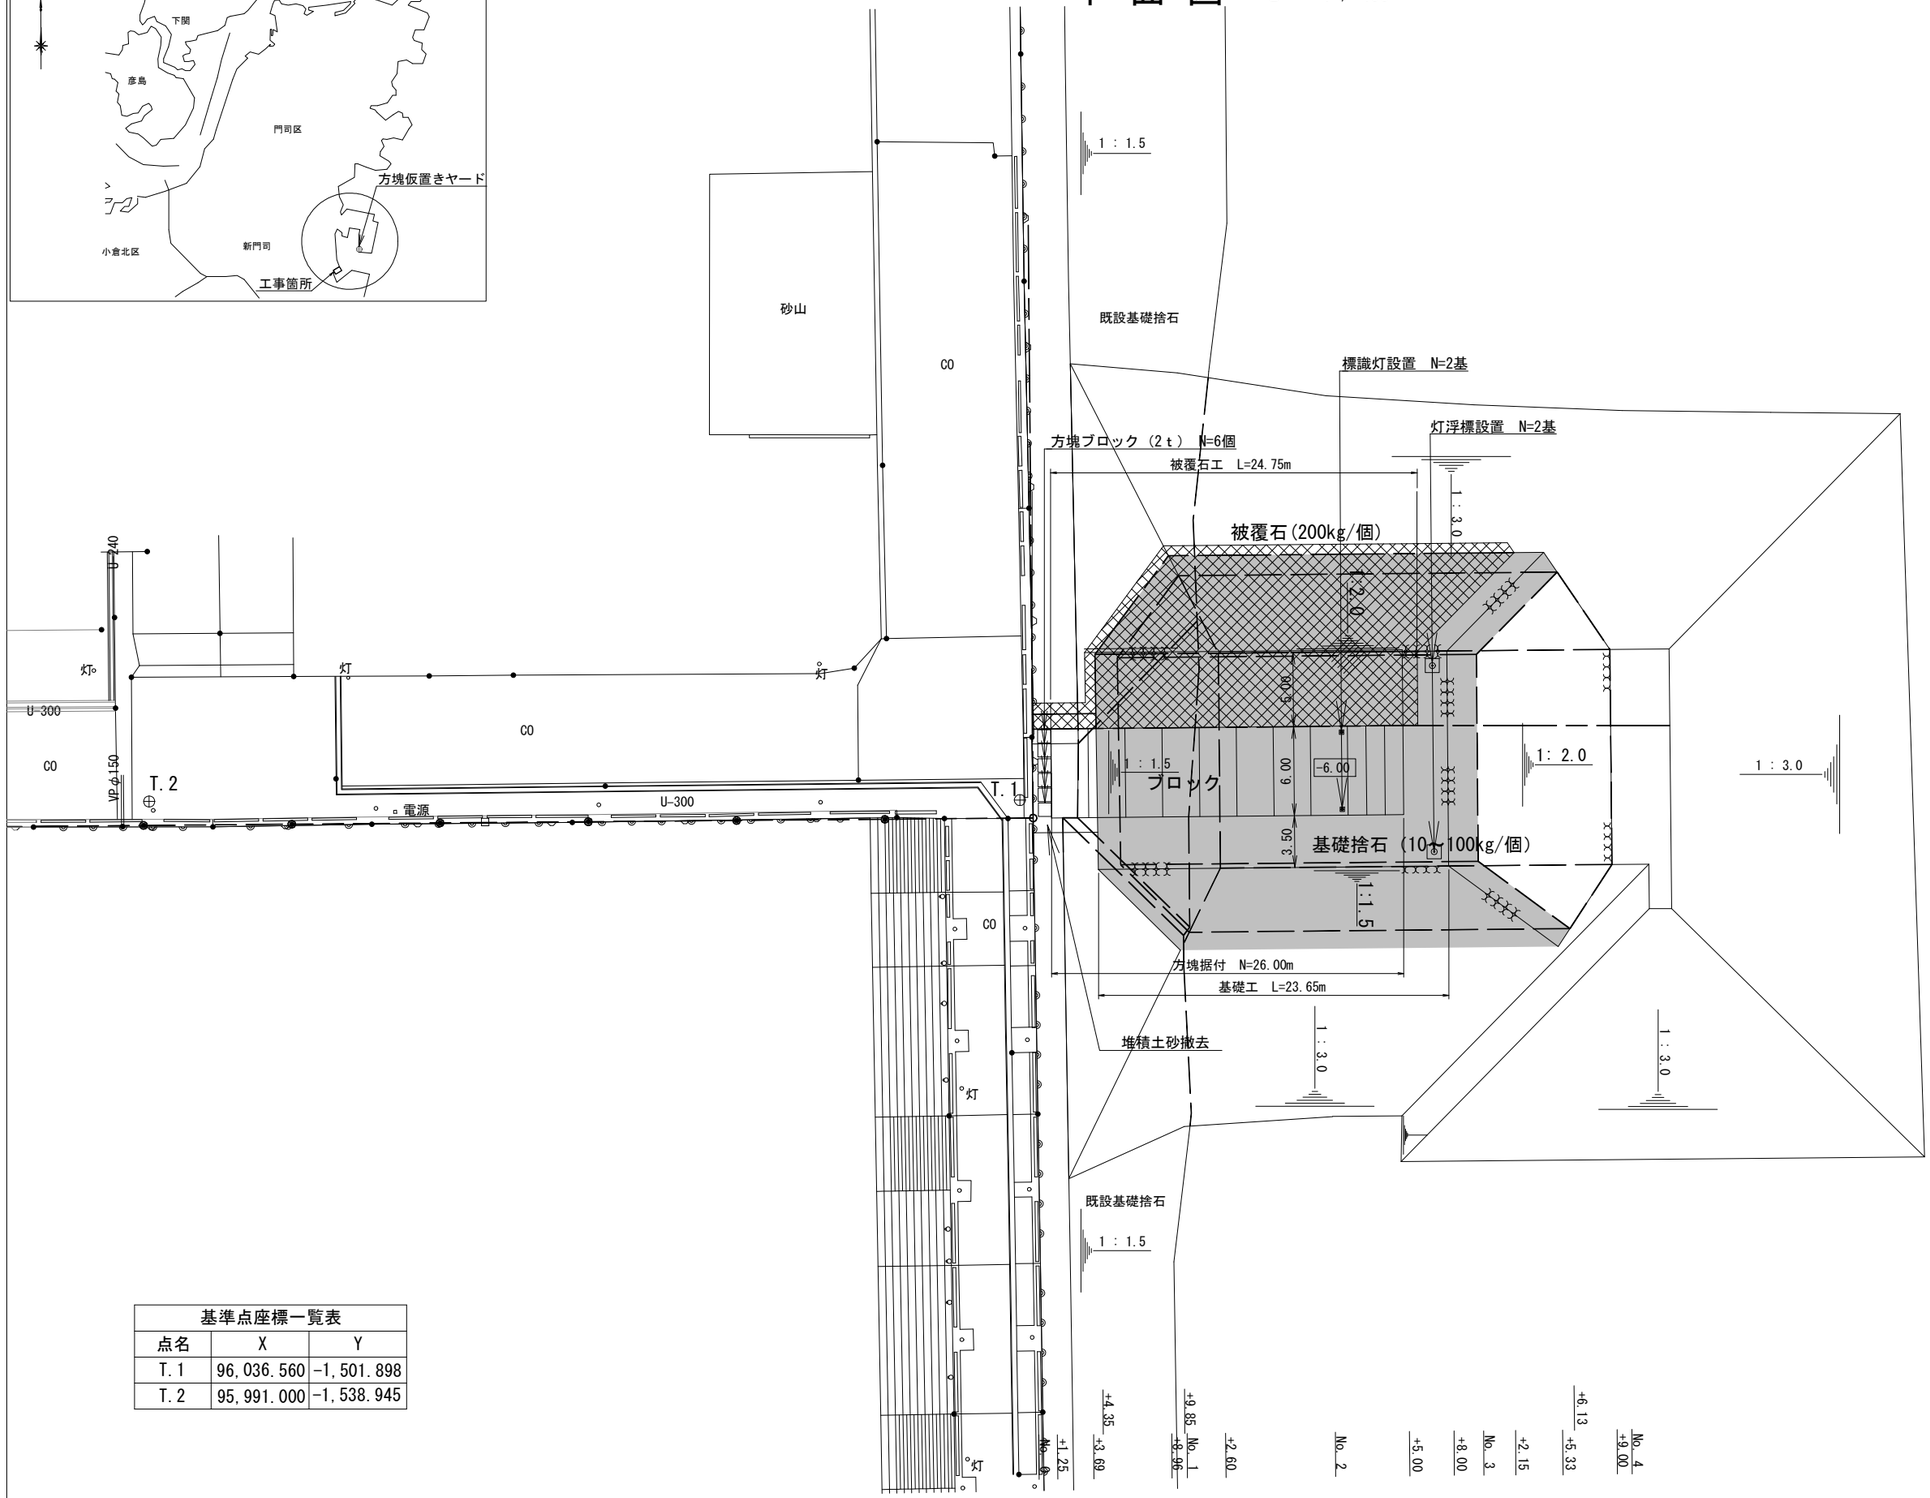

凡 例

- 基礎工
- 被覆石工

基準点座標一覧表		
点名	X	Y
T.1	96,036.560	-1,501.898
T.2	95,991.000	-1,538.945

竣工図

事業名	改修(統合)事業		
工事名	改修(統合)新門司南船だまり 物揚場本体据付工事（５）		
図面名	平面図		
縮　尺	1:400	図面番号	14葉之内1
設計年月日	令和５年８月		
北九州市港湾空港局			