標準断面図(1)　S=1:200 u:m

KEY PLAN (S=1:20,000)

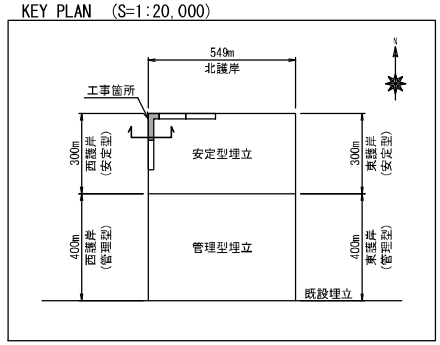

No.30
(西護岸 中間部)

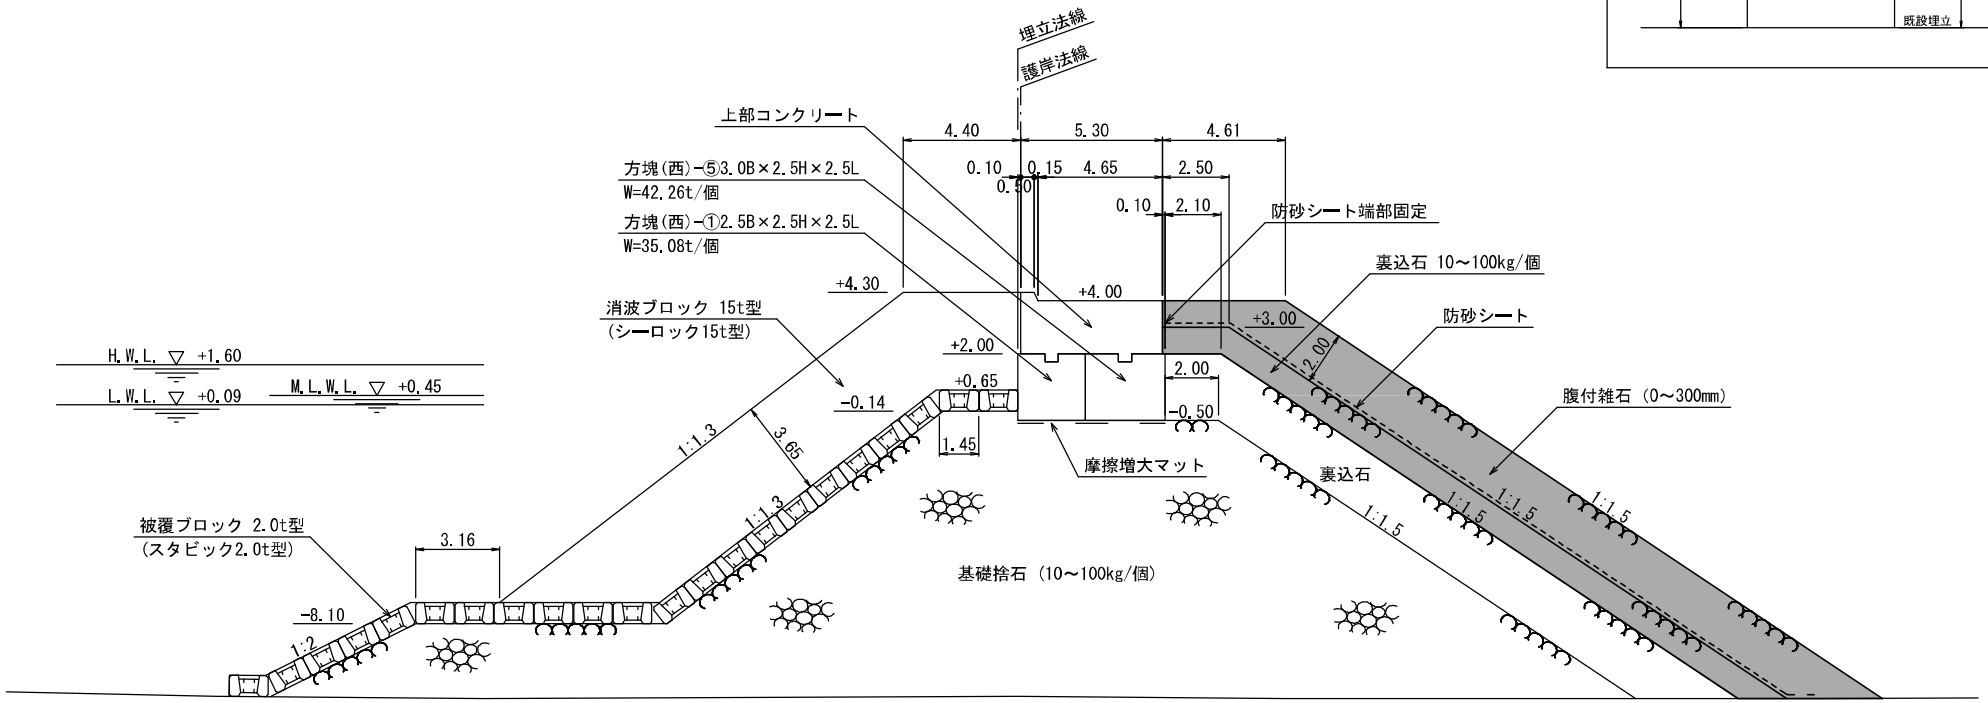

: 施工箇所

竣　工　図

事業名	雫灘東地区処分場整備事業
工事名	廃棄物雫灘東(西)護岸(裏込)工事(5-2)
図面名	標準断面図(1)
縮　尺	1:200
図面番号	14葉之内3
設計年月	令和　5 年　5 月

北 九 州 市 港 湾 空 港 局